




CANALE LISERT

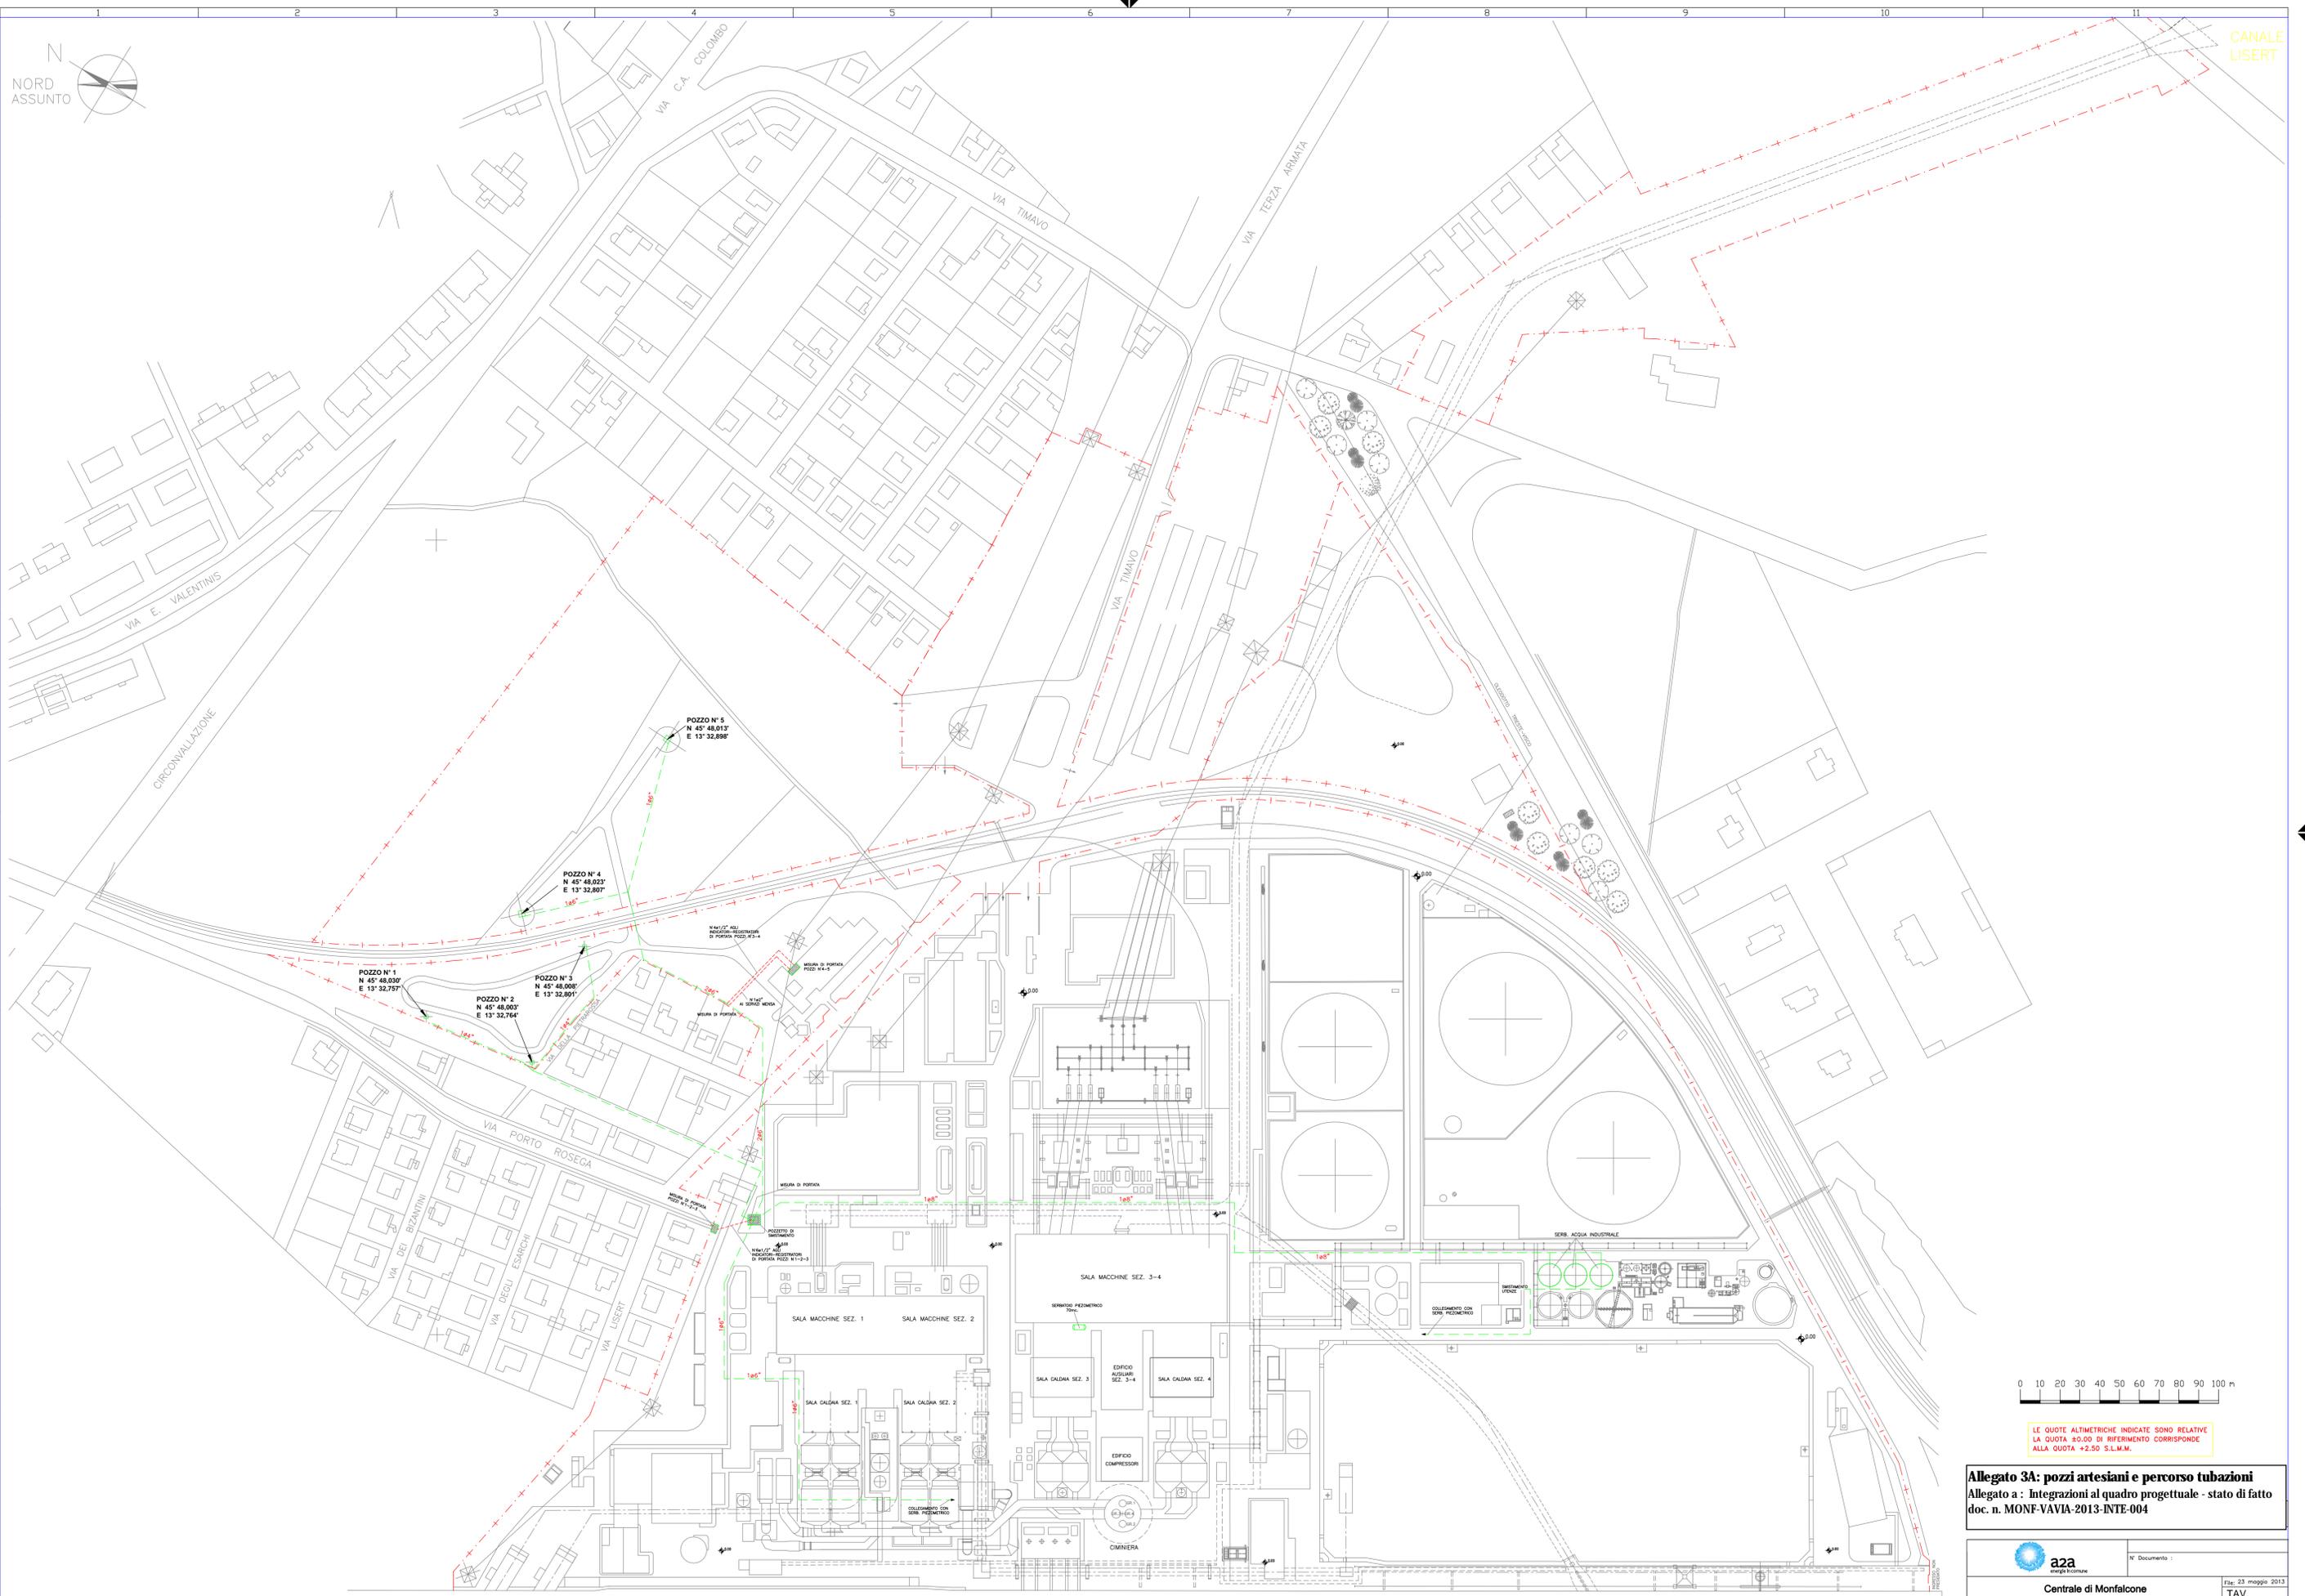

LE QUOTE ALTIMETRICHE INDICATE SONO RELATIVE
LA QUOTA +0.00 DI RIFERIMENTO CORRISPONDE
ALLA QUOTA +2.50 S.L.M.M.

Allegato 3A: pozzi artesiani e percorso tubazioni
Allegato a : Integrazioni al quadro progettuale - stato di fatto
doc. n. MONF-VAVIA-2013-INTE-004



Centrale di Monfalcone		N° Documento :	
PLANIMETRIA UBICAZIONE POZZI ARTESIANI E PERCORSO TUBAZIONI		Etc: 23 maggio 2013	
		TAV.	
		Scala Grafica	
		Foglio di	
		Formato	

CANALE VALENTINIS