


LEGENDA

- Aerogeneratori di progetto
- Cavidotto interrato MT interno
- Cavidotto interrato MT esterno
- Cavidotto interrato MT in TOC
- Cavidotto interrato AT utenza
- SSE Utente Repower
- Stallo condiviso
- SSE Altri Produttori
- SE Sambuca RTN esistente all'interno della quale è prevista realizzazione dello stallo arrivo cavo AT
- Aerogeneratori eliminati a seguito C.T.V.A. N.418 DEL 17-03-2023
- Viabilità esistente da adeguare
- Viabilità di progetto
- Strada di accesso alla stazione di utenza
- Pista montaggio braccio gru
- Piazzola montaggio gru
- Piazzole ausiliarie appoggio gru
- Piazzole stoccaggio pale gru
- Allargamenti temporanei
- Area di cantiere
- Area di trasbordo

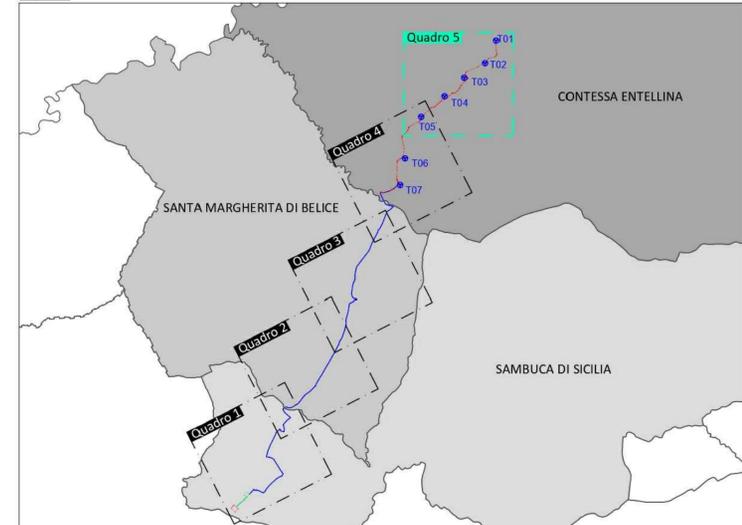

KEYPLAN - Scala 1:100.000

LEGENDA INTERFERENZE

- Acquedotto interrato
- Attraversamento acquedotto
- Tombino di attraversamento stradale
- Reticolo idrografico
- Attraversamento reticolo idrografico
- Attraversamento Condotta acqua privata
- Fascia di rispetto corsi d'acqua principali
- Linea aerea
- Attraversamento linea aerea
- Attraversamento linea interrata

PROPONENTE
Repower Renewable Spa
 Via Lavaredo, 44/52
 30174 Mestre (VE)

PROGETTAZIONE
TENPROJECT
 Tenproject Srl - via De Gasperi 61
 92018 S. Giorgio del Sannio (BN)
 +39 0824 337144 - +39 0824 49315
 tenproject.it - info@tenproject.it

Progettista:
 Ing. Nicola F.

INGEGNERIA PROGETTI
 Ingegneria Progetti Srl - via della Libertà 97
 90143 - Palermo (PA)
 +39 091 640 5229
 info@ingegneriaprogetti.com
 puopetta@ingegneriaprogetti.com

Consulenti per TENPROJECT

N° COMMESSA
1455

PARCO EOLICO "COSTIERE"
 PROVINCE DI PALERMO E AGRIGENTO
 COMUNI DI CONTESSA ENTELLINA - S. MARGHERITA DI BELICE - SAMBUCA DI SICILIA

PROGETTO DEFINITIVO PER AUTORIZZAZIONE

ELABORATO
 LAYOUT DI PROGETTO SU CARTA TECNICA REGIONALE (C.T.R.)
 LAYOUT CONFORME AL PARERE CTVA N.418 DEL 17-03-2023

CODICE ELABORATO
3.4.e

NOME FILE
 1455-PD_A_3.4.e-TAV/01

01	Febbraio 2024	ADEGUAMENTO LAYOUT AL PARERE C.T.V.I.A.	PPF	NF	NF
00	Aprile 2021	PRIMA EMISSIONE	MC	GP	NF
REV.	DATA	DESCRIZIONE REVISIONE	REDATTO	VERIFICA	APPROVAZIONE

Cargio - Rev. 00

COPYRIGHT - TUTTI I DIRITTI SONO RISERVATI A NORMA DI LEGGE