

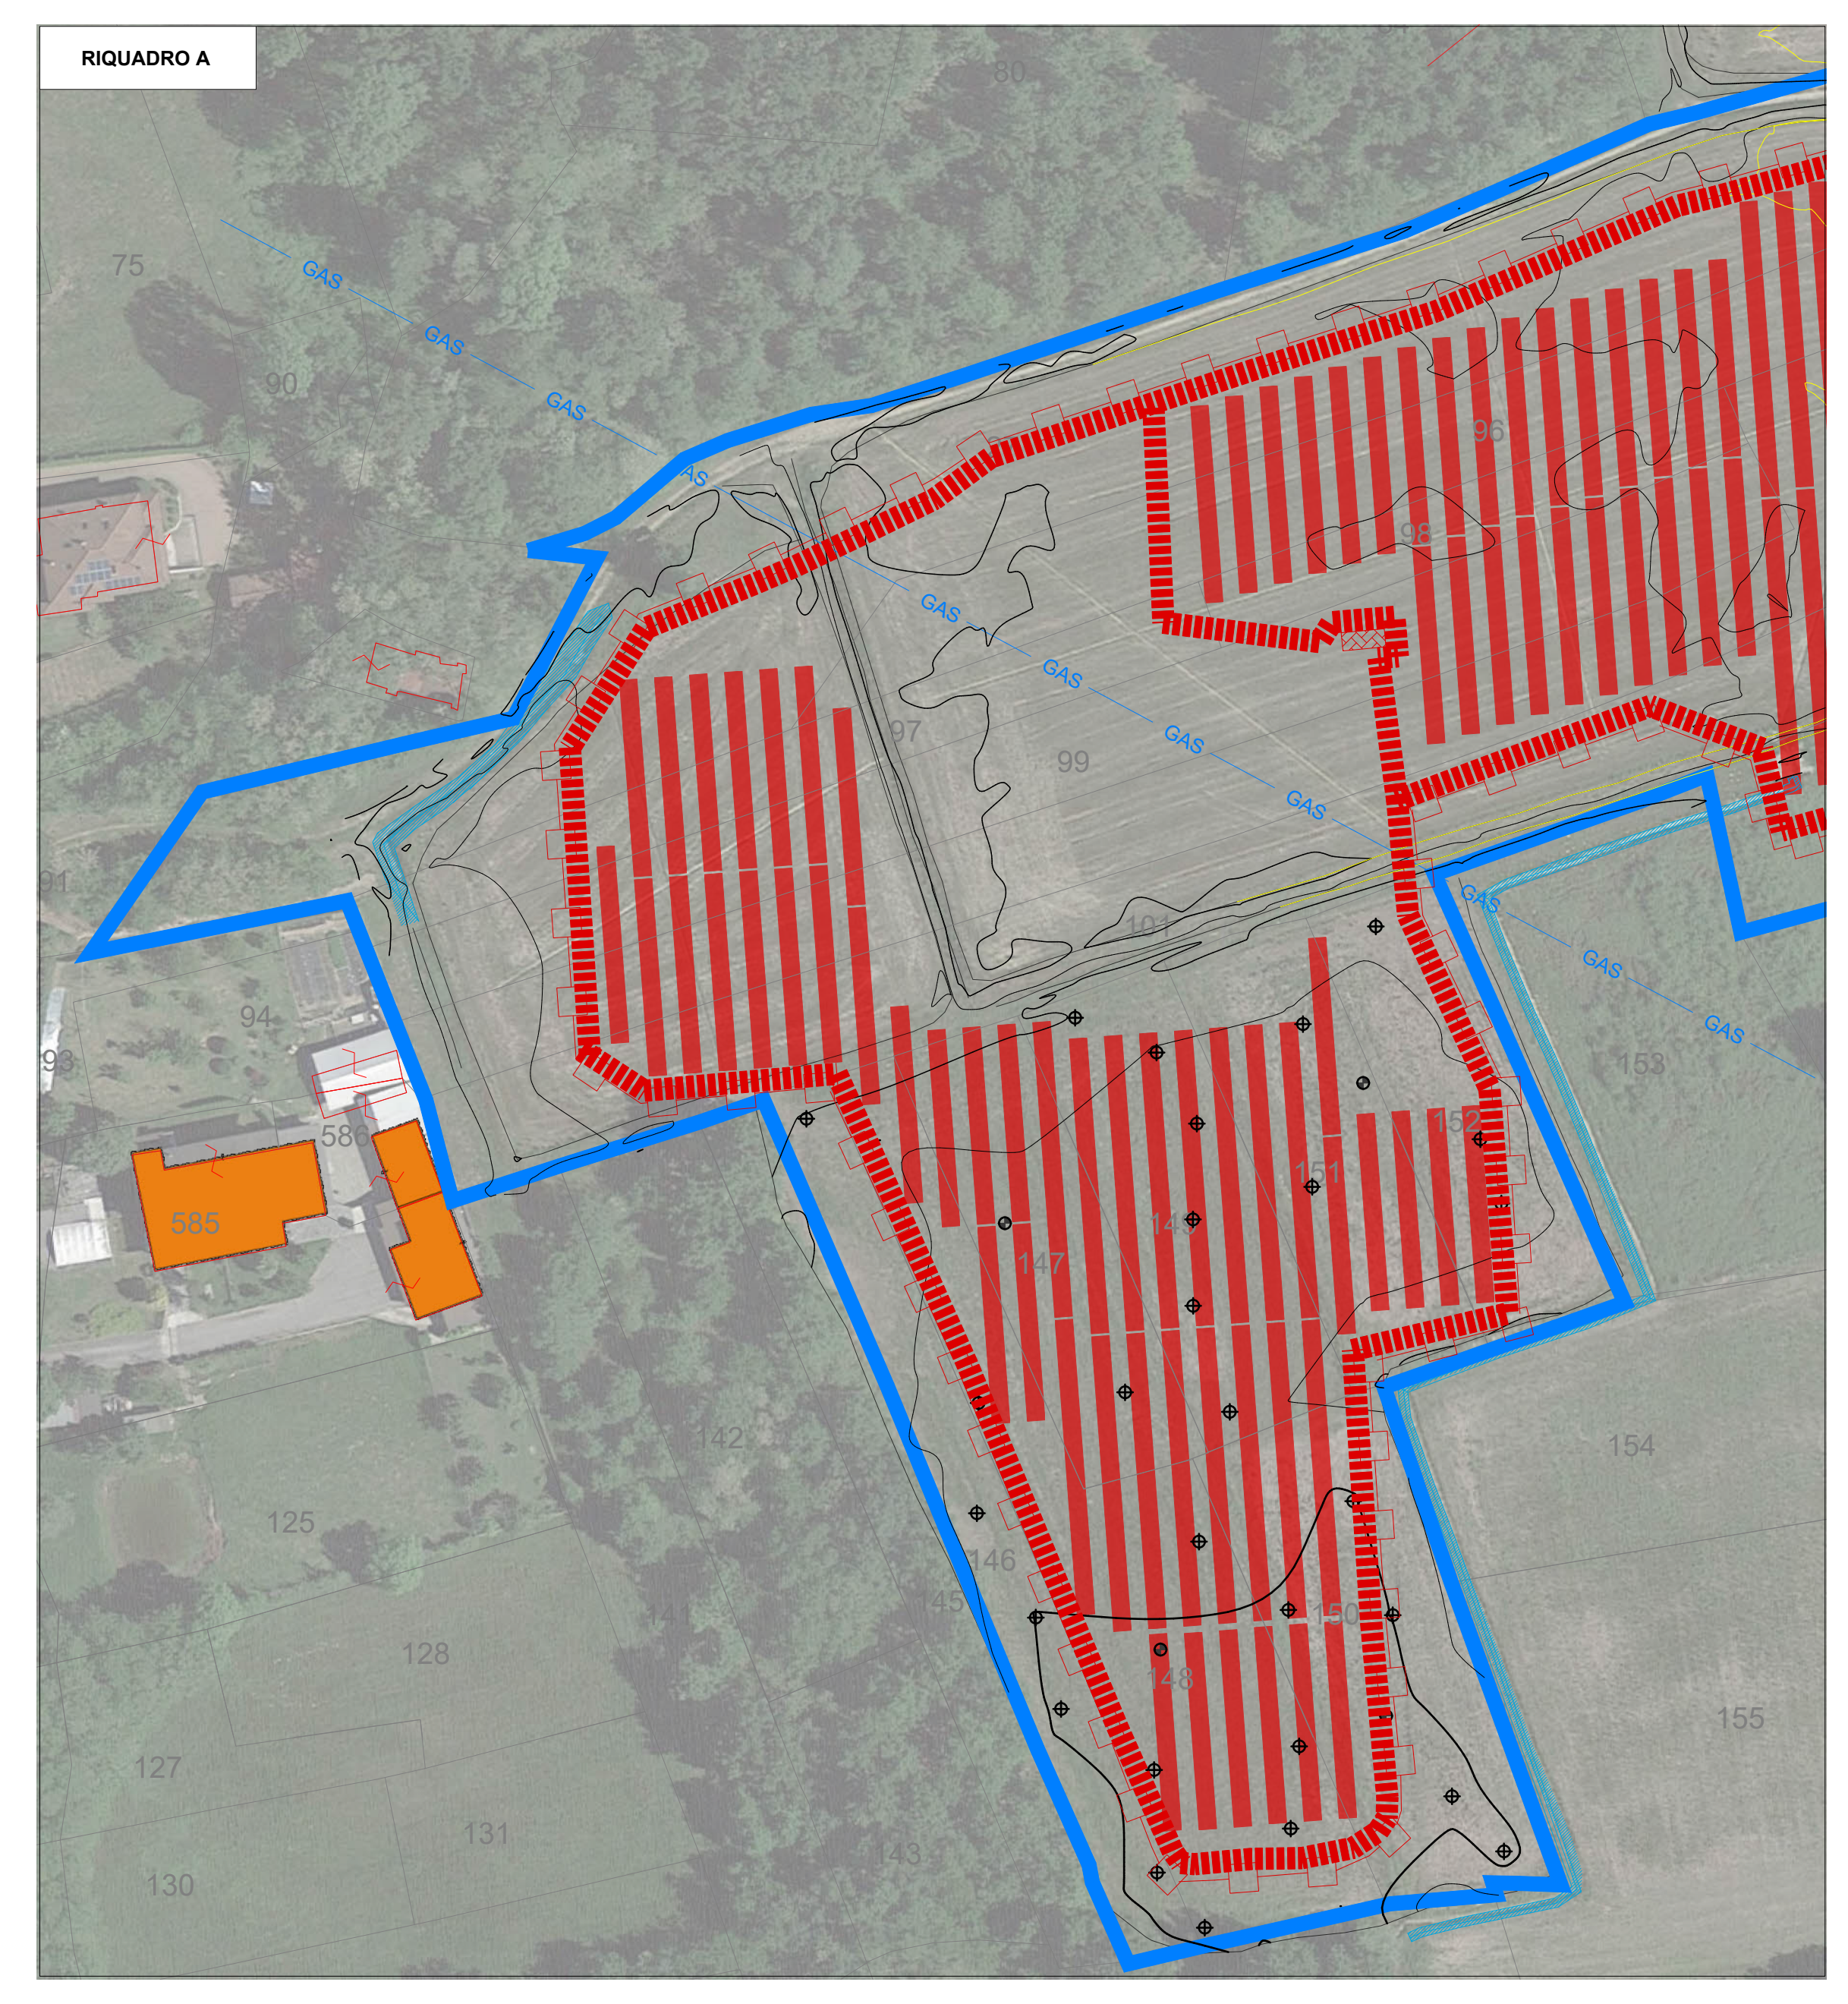


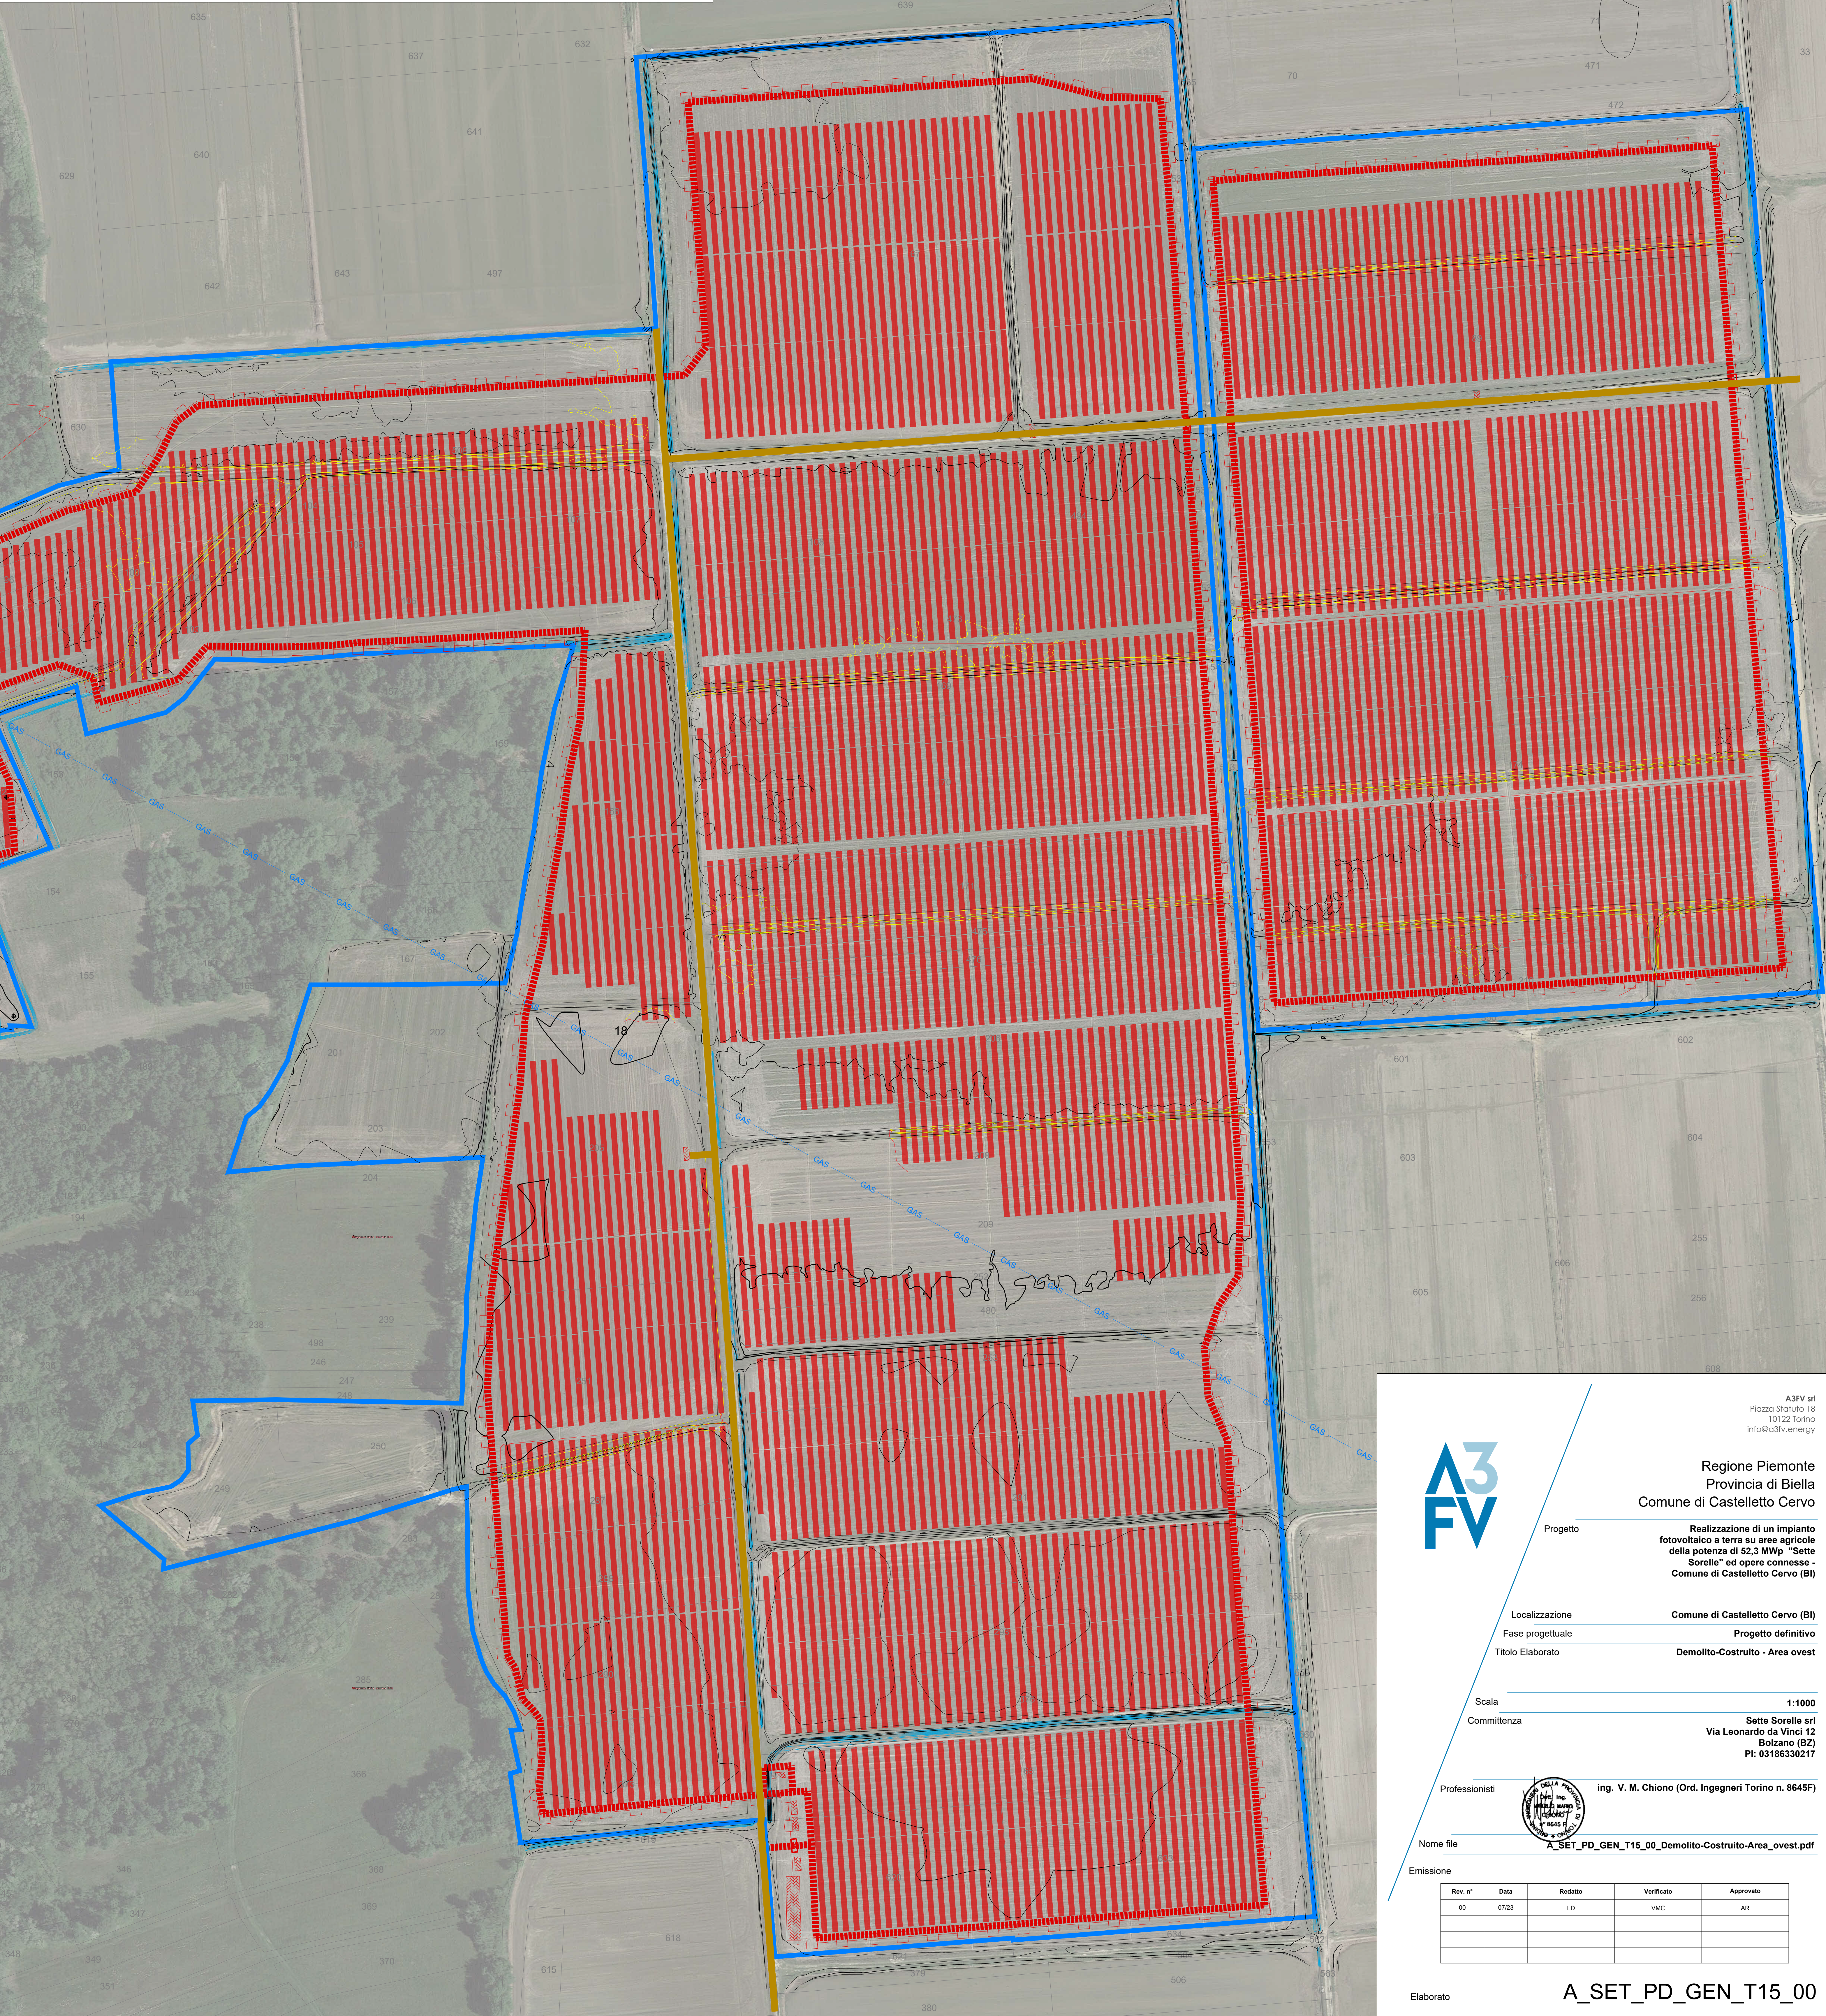

LEGENDA	
	Area in disponibilità (confini catastali)
	Curve di livello non modificate
	Fabbricati esistenti da catasto
	Strade esistenti
	Canali esistenti
	Curve di livello in demolizione
	Curve di livello in costruzione
	Schiere pannelli impianto fotovoltaico in costruzione
	Recinzione perimetrale in costruzione
	Cabine in costruzione
	Strade interne e d'accesso particelle intercluse da realizzare
	Cancelli d'accesso in costruzione

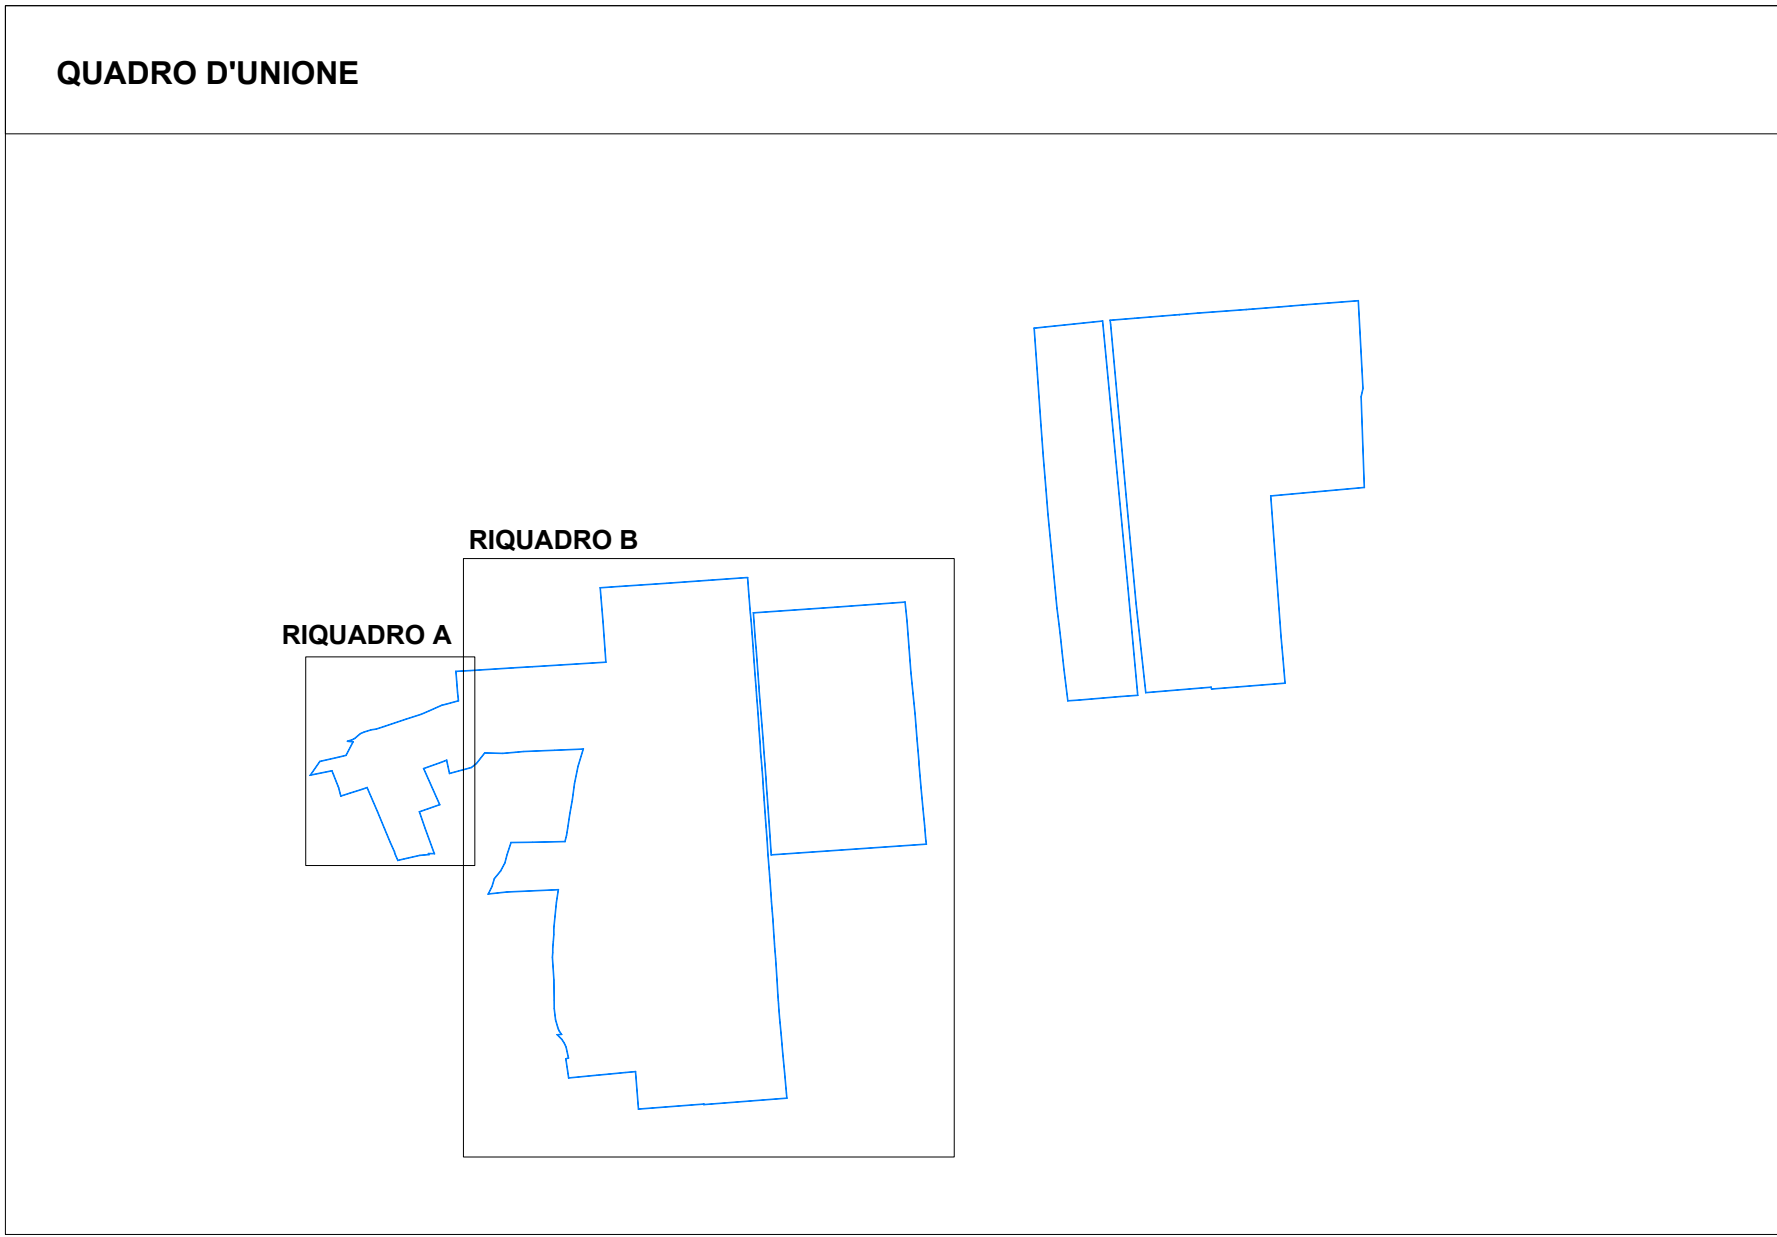

A3 FV srl
Piazza Statuto 18
10122 Torino
info@a3fv.energy

Progetto

Localizzazione

Fase progettuale

Titolo Elaborato

Scala

Committenza

Professionisti

Nome file

Emissione

Regione Piemonte
Provincia di Biella
Comune di Castelletto Cervo

Realizzazione di un impianto fotovoltaico a terra su aree agricole della potenza di 52,3 MWp "Sette Sorelle" ed opere connesse - Comune di Castelletto Cervo (BI)

Comune di Castelletto Cervo (BI)

Progetto definitivo

Demolito-Costruito - Area ovest

1:1000

Sette Sorelle srl
Via Leonardo da Vinci 12
Bolzano (BZ)
PI: 03186330217

Ing. V. M. Chiono (Ord. Ingegneri Torino n. 8645F)

A_SET_PD_GEN_T15_00_Demolito-Costruito-Area_ovest.pdf

Rev. n°	Data	Redatto	Verificato	Approvato
00	0723	LD	VNC	AR

Elaborato

A_SET_PD_GEN_T15_00