

SCHEDA MONOGRAFICA


Caposaldo IGM
Regione del Veneto

Denominazione **154**

Ortofoto



Fotografia d'inquadramento

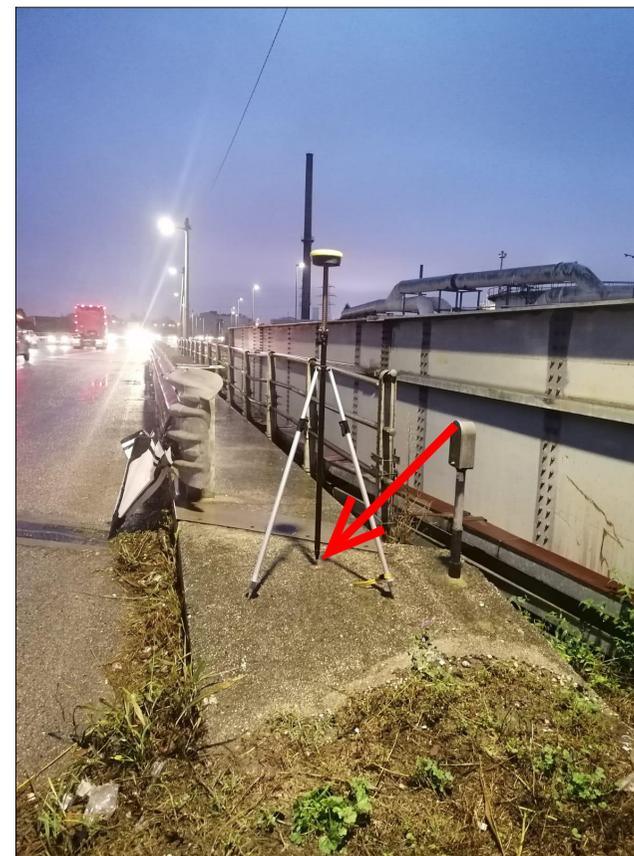

Coordinate

Coordinate cartografiche EPSG 6707

N: 5038352,284
E: 751399,538
Q. slm (Genova 1942): +3,505
Q. ZMPS: +3,749

Riferimenti del punto

PLANIMETRICO: Asse borchia metallica
ALTIMETRICO: Testa borchia metallica

Descrizione

Borchia infissa sul muretto che sostiene la massiciata ferroviaria, in corrispondenza della saracinesca sul canale.

Particolare fotografico



Modalità di rilievo

Acquisizione con strumentazione
GNSS in modalità statica.

Date di acquisizione

24.10.2023 Ore 18:25 - 19:10
25.10.2023 Ore 18:15 - 19:00
27.10.2023 Ore 07:40 - 08:25