

SCHEDA MONOGRAFICA


Caposaldo INSULA
Città di Venezia

Denominazione DD1206

Ortofoto



Fotografia d'inquadramento

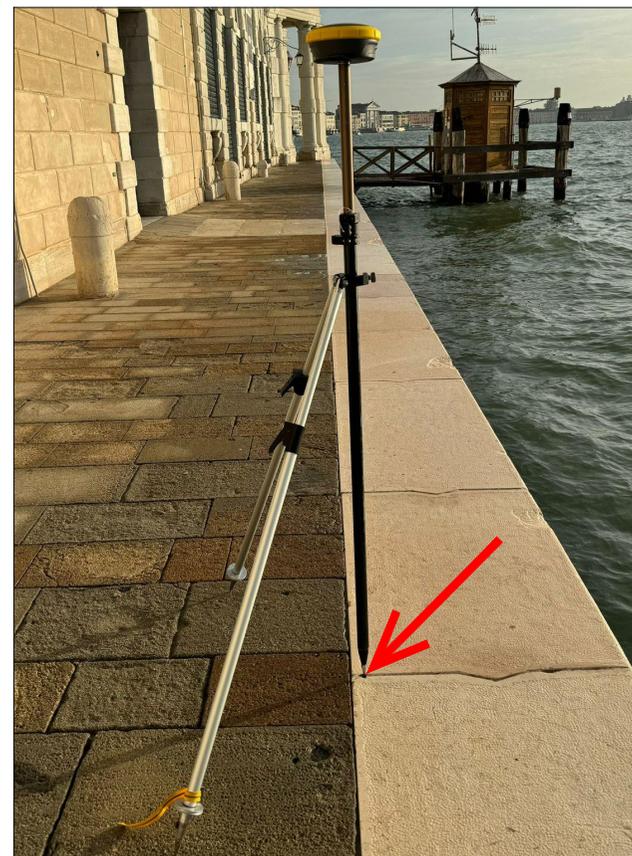

Coordinate

Coordinate cartografiche EPSG 6707

N: 5036203,410
E: 760978,247
Q. slm (Genova 1942): +1,077
Q. ZMPS: +1,321


Riferimenti del punto

PLANIMETRICO: Asse borchia metallica
ALTIMETRICO: Testa borchia metallica

Descrizione

Borchia a testa semisferica infissa a terra tra i masegni, sui marmi bianchi della fondamenta davanti al portone in legno tra i lampioni DDA21 e DDA20.

Particolare fotografico

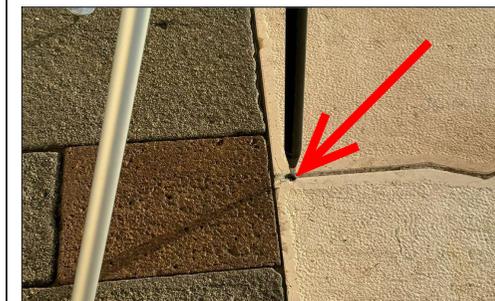

Modalità di rilievo

Acquisizione con strumentazione GNSS in modalità statica.

Date di acquisizione

26.10.2023 Ore 08:55 - 09:40
26.10.2023 Ore 10:45 - 11:30
26.10.2023 Ore 12:55 - 13:40