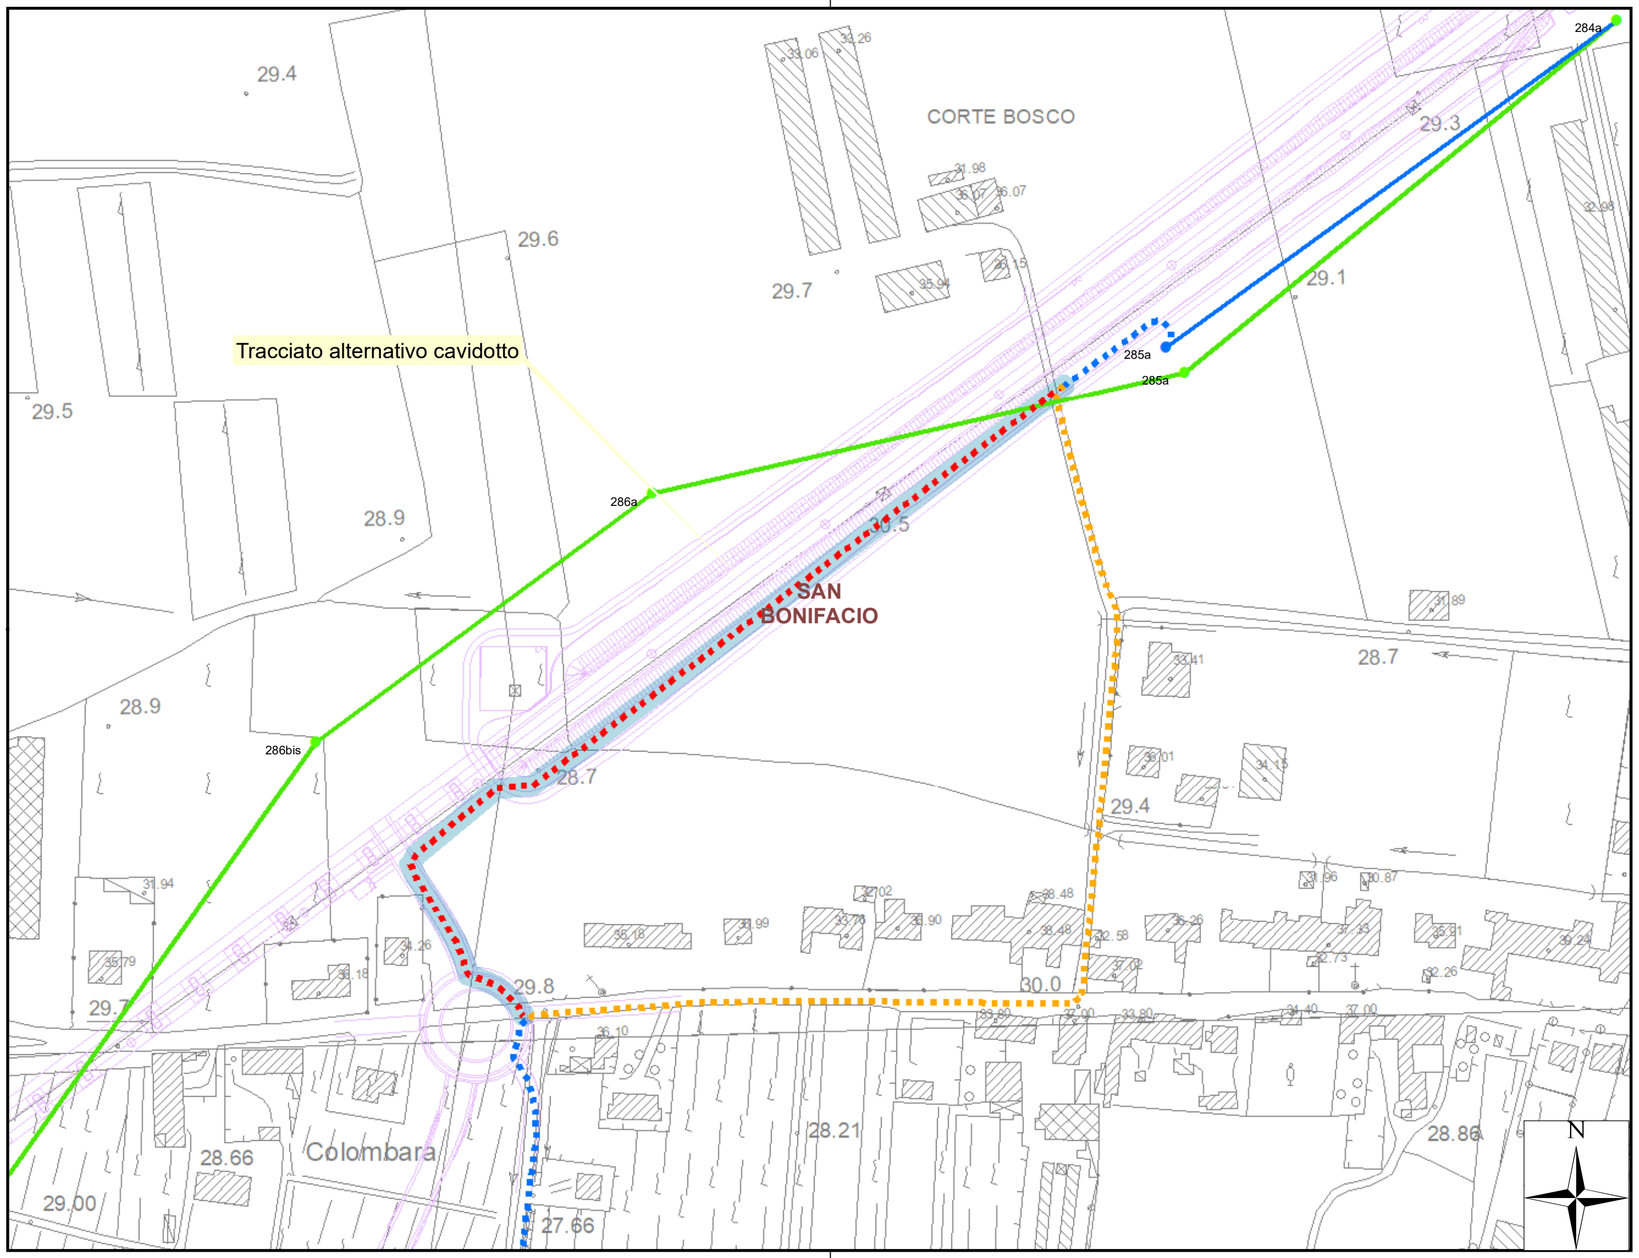

Legenda

- 220KV Dugale- Vicenza M.viale (23273A1)
- 132KV Dugale Montecchio (tratto aereo)
- 132KV Dugale-Montecchio (cavidotto autorizzato)
- 132KV Dugale-Montecchio (cavidotto da autorizzare su nuovo tracciato)
- 132KV Dugale-Montecchio (cavidotto autorizzato da spostare sul tracciato in variante)
- Distanza di Prima Approssimazione DPA (5+5m)
- AV/AC Torino - Venezia (in costruzione)
- Sostegni 2220KV
- Sostegni 132KV

Firmato digitalmente da: Flavia Alongi
Data: 16/01/2024 15:38:06

REVISIONI					
01	15/01/2024	Aggiornamento codici interferenza	F. Carraretto DTNES AT RL Lin	G. Toniolo DTNES AT RL Lin	F. Alongi DTNES AT RL
00	24/11/2023	Prima emissione	F. Carraretto DTNES AT RL Lin	G. Toniolo DTNES AT RL Lin	F. Alongi DTNES AT RL
N.	DATA	DESCRIZIONE	ELABORATO	VERIFICATO	APPROVATO

TIPOLOGIA DELL'ELABORATO	CODIFICA DELL'ELABORATO
Carta Tecnica	DV23774A1BCX3084646
PROGETTO	TITOLO
TE-CX-22-001	Elettrodotto 132 kV Dugale-Montebello cd Verallia vetri (23774A1) Tratto tra S.E. Dugale e sost. 281 - Comune di Arcole/S. Bonifacio Linea ferroviaria AC/AV TORINO-VENEZIA - Tratto Verona-Vicenza Interferenza SI33O-TERN-0185-EAT dal km 23+200 al 27+100 Interramento S.E. Dugale - sost. 285a -Tracciato alternativo 6° tratta Estratto CTR Veneto con Distanze di Prima approssimazione (DPA)
RICAVATO DOC. TERNA	
CLASSIFICAZIONE SICUREZZA	

NOME FILE	SCALA CAD	FORMATO	SCALA	FOGLIO
I08-23774A1_Alternativa-CTR-SM		590 X 297	1:2,000	di

Questo documento contiene informazioni di proprietà Terna S.p.A. e deve essere utilizzato esclusivamente dal destinatario in relazione alle finalità per le quali è stato ricevuto. E' vietata quasiasi forma di riproduzione senza esplicito consenso di Terna S.p.A.

This document contains information proprietary to Terna S.p.A. and it will have to be used exclusivelyfor the purposes for which it has been furnished. Wichever shape of spreading or reproduction without the written permission of Terna S.p.A. is prohibit.