

PROGETTO DEFINITIVO


PLANIMETRIA - R=1/100




LEGENDA



PROFILO - R=1/100

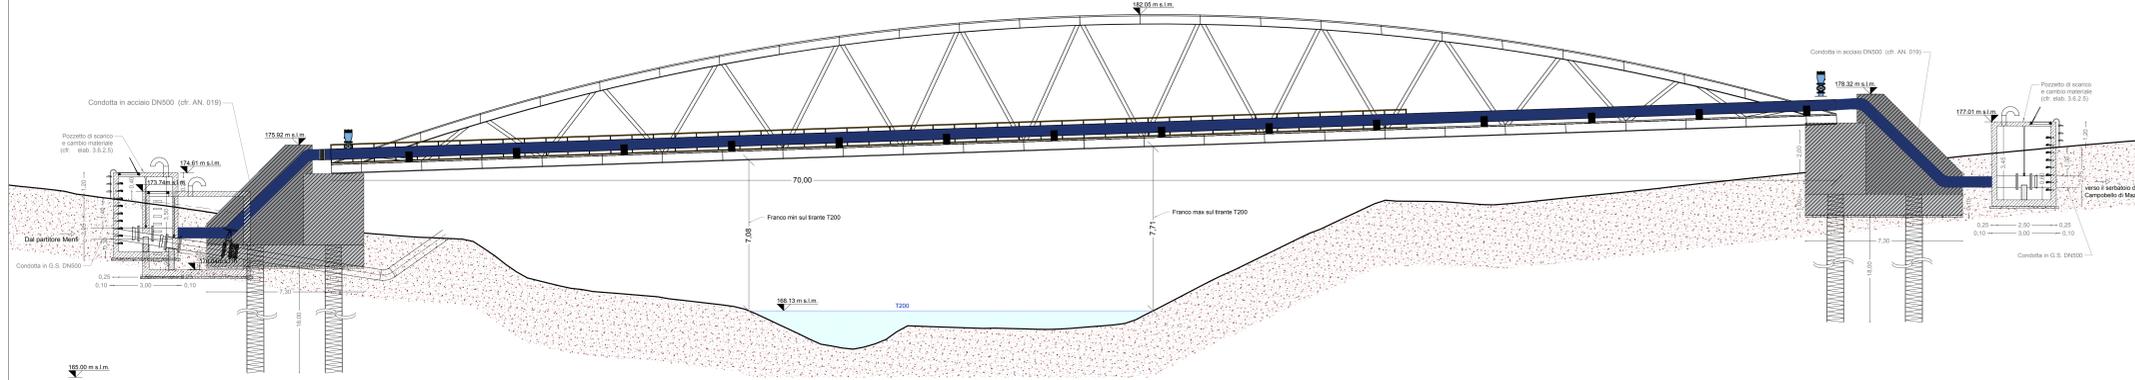


Elaborato	Corso d'Acqua	Livello di Tutela	Tipologia Costruttiva	n° Campate		L. Campata [m]	L. Attraversamento aereo [m]	n° Pile e appoggi [n°]	n° Pile in Alveo [n°]
				Progetto Definitivo	Progetto Definitivo				
3.4.9.2	Cava del Serpente	Tutela 1	Ponte ad Arco	1	70,00	70,00	70,00	2	0

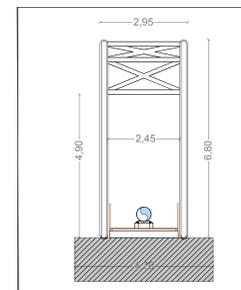

PROGETTO ESECUTIVO


PLANIMETRIA - R=1/100

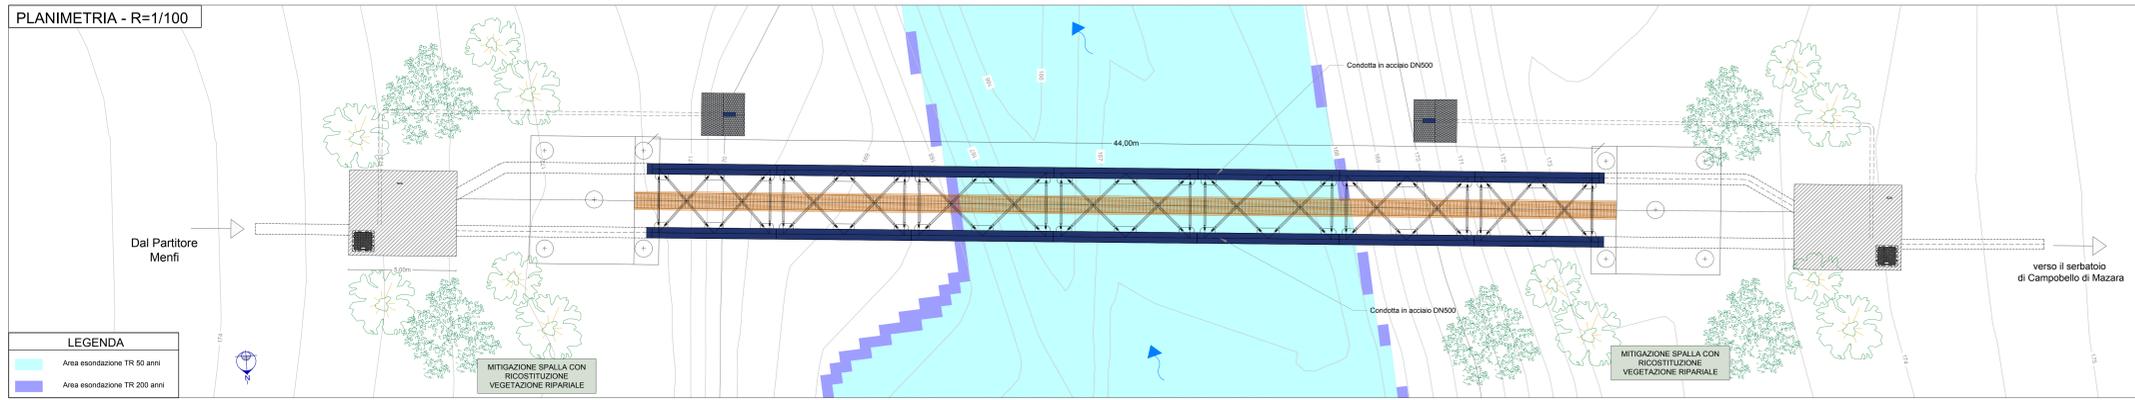

LEGENDA



PROFILO - R=1/100

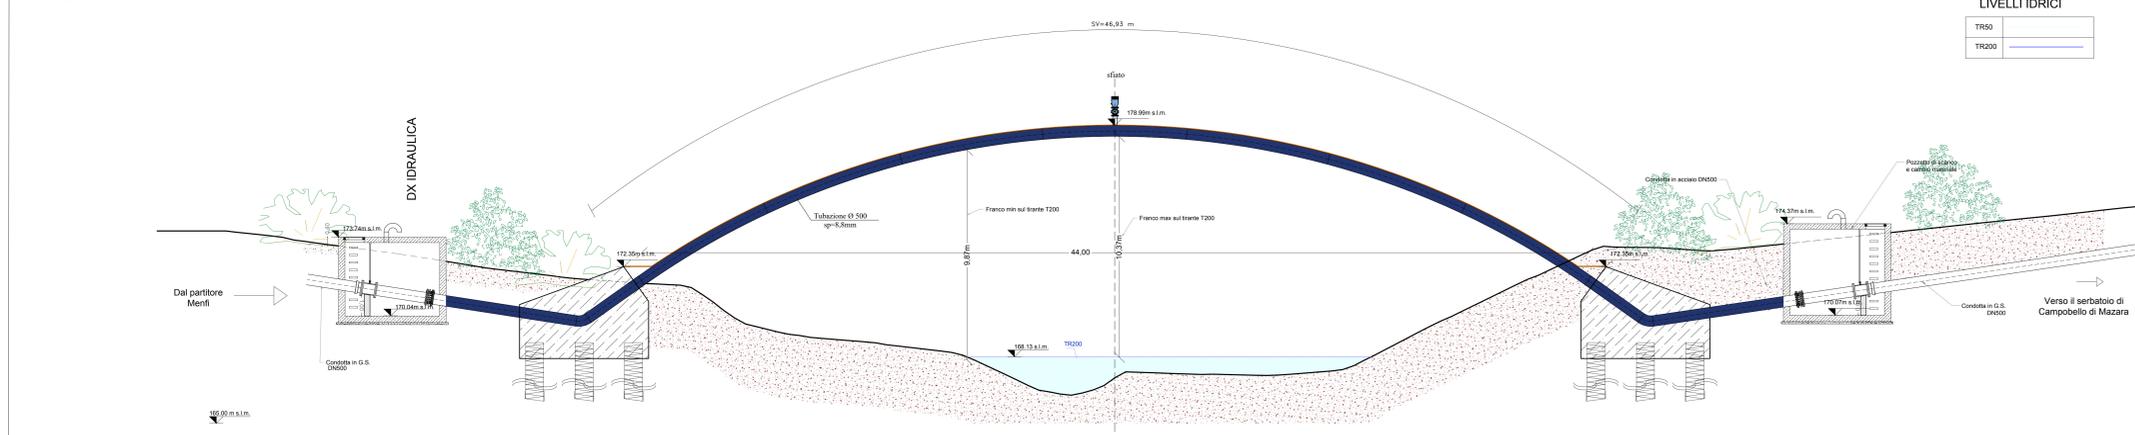

Elaborato	Corso d'Acqua	Livello di Tutela	Tipologia Costruttiva	n° Campate		L. Campata [m]	L. Attraversamento aereo [m]	n° Pile e appoggi [n°]	n° Pile in Alveo [n°]
				Progetto Esecutivo	Progetto Esecutivo				
3.4.9.2	Cava del Serpente	Tutela 1	Tubo Autoportante ad arco	1	44,00	44,00	44,00	2	0



CONDIZIONI MINISTERO DELLA CULTURA

\*in Ottemperanza alle seguenti condizioni:  
**- MIC\_SS-PNRR 16601-P del 04-08-2023 A. Aspetti Paesaggistici - Punto 1.**

- Dovrà essere predisposta, al fine di limitare l'impatto sul paesaggio e sui beni naturalistici interessati, la progettazione dei ponti tubo, con elaborati adeguati al livello di approfondimento comprensivi di una progettazione esecutiva;
- Si dovrà prevedere l'utilizzo di tecniche costruttive e materiali di elevata qualità compositiva;
- Dovranno essere privilegiate strutture esili, minori appoggi e campate;
- Il progetto dovrà essere riferibile all'architettura contemporanea, favorendo così l'inserimento della nuova infrastruttura nel paesaggio con un'opera di elevato valore architettonico

Finanziato dall'Unione europea NextGenerationEU

Mims Missione della Infrastruttura e della mobilità sostenibile

Siciliacque S.p.A. Via Vincenzo Orsini, 13 - 90139 Palermo - C.F. P. IVA: 05216080829 - e-mail: info@siciliacque.it - PEC: siciliacque@siciliacque.com

Interventi per il potenziamento del sistema idrico della Sicilia sud - occidentale

Adduzione da Montescuro ovest per Mazara, Petrosino, Marsala

PROGETTO ESECUTIVO CUP: C21B51012820001 PNRR-M2C4-14.1-A2-63

IMPRESA ESECUTRICE: **INSAL LUNA** (Riconoscimento) **idcoombiente** (Riconoscimento) **CEBAT** (Riconoscimento)

RESPONSABILE DELLA PROGETTAZIONE: **C.E.S.A.T.** (Riconoscimento)

GRUPPO DI PROGETTAZIONE: **INSAL LUNA** (Riconoscimento) **idcoombiente** (Riconoscimento) **CEBAT** (Riconoscimento)

ELABORATO: PONTE CAVA DEL SERPENTE Confronto PD-PE

Classe 9 ELABORATI GRAFICI DI DETTAGLIO N. Tavola 9.2.2

1° emissione DESCRIZIONE DATA 2° emissione Dicembre 2023 3° emissione

Formato A4 Scala varie