


PROGETTO DEFINITIVO


PLANIMETRIA - R=1/100



PROFILO - R=1/100

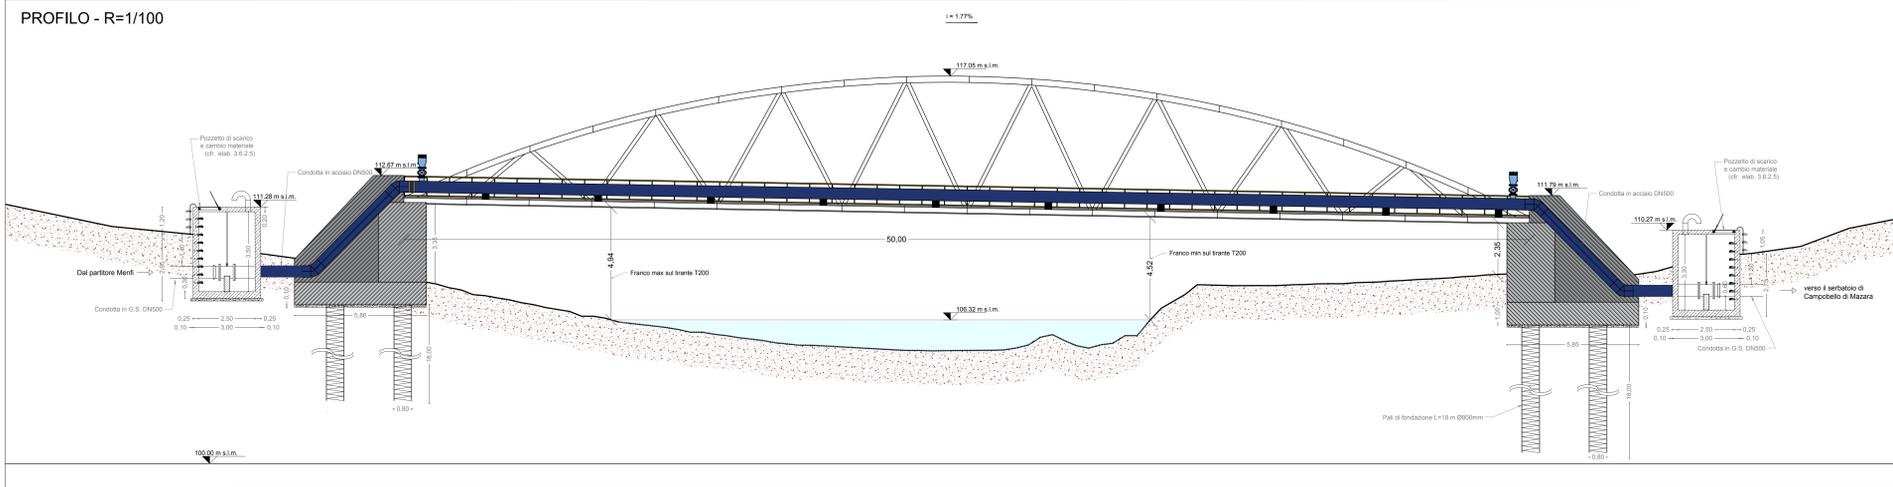

Elaborato	Corso d'Acqua	Livello di Tutela	Tipologia Costruttiva [m]	n° Campate [n°]	L. Campata [m]	L. Attraversamento aereo [m]	n° Pile e appoggi [n°]	n° Pile in Alveo [n°]
3.4.9.4	Gura Finocchio	Tutela 2	Ponte ad Arco	1	50,00	50,00	2	0

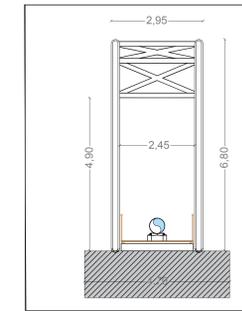


CONDIZIONI MINISTERO DELLA CULTURA

- *in Ottemperanza alle seguenti condizioni:
- **MIC_SS-PNRR** 16601-P del 04-08-2023 A. Aspetti Paesaggistici - Punto 1.
 - 1. Dovrà essere predisposta, al fine di limitare l'impatto sul paesaggio e sui beni naturalistici interessati, la progettazione dei ponti tubo, con elaborati adeguati al livello di approfondimento comprensivi di una progettazione esecutiva;
 - 2. Si dovrà prevedere l'utilizzo di tecniche costruttive e materiali di elevata qualità compositiva;
 - 3. Dovranno essere privilegiate strutture esili, minori appoggi e campate;
 - 4. Il progetto dovrà essere riferibile all'architettura contemporanea, favorendo così l'inserimento della nuova infrastruttura nel paesaggio con un'opera di elevato valore architettonico



PROGETTO ESECUTIVO

PLANIMETRIA - R=1/100

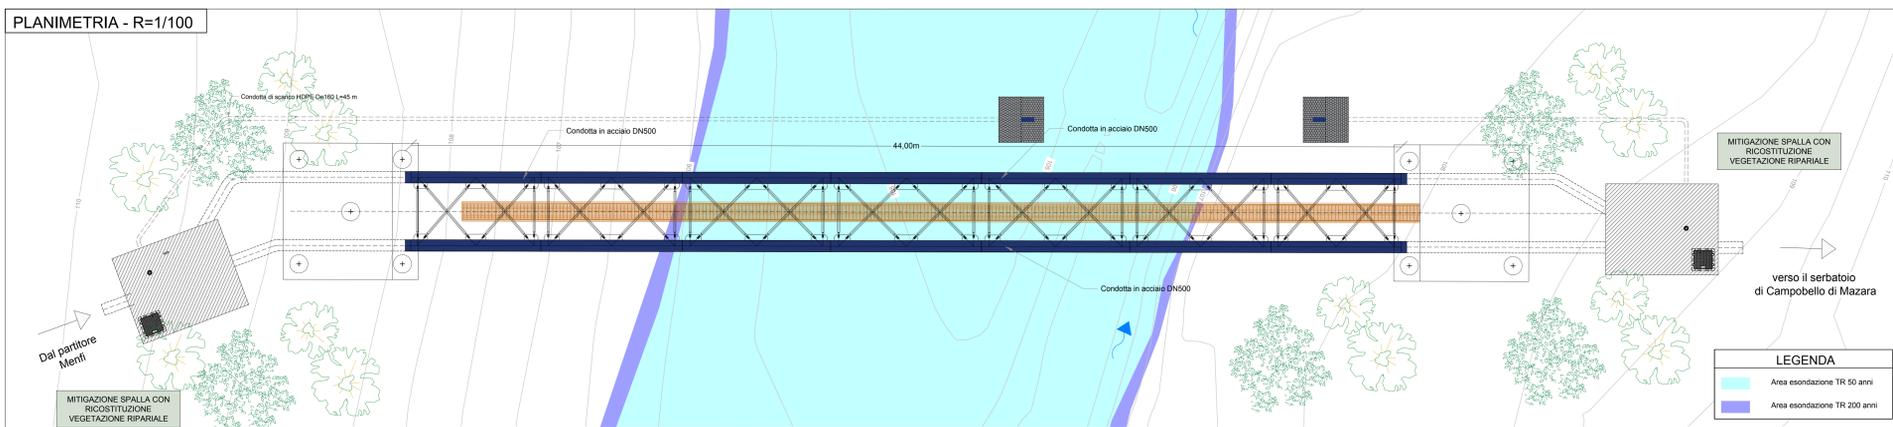

Elaborato	Corso d'Acqua	Livello di Tutela	Tipologia Costruttiva [m]	n° Campate [n°]	L. Campata [m]	L. Attraversamento aereo [m]	n° Pile e appoggi [n°]	n° Pile in Alveo [n°]
3.4.9.4	Gura Finocchio	Tutela 2	Tubo Antipetente ad arco	1	44,00	44,00	2	0

PROFILO - R=1/100

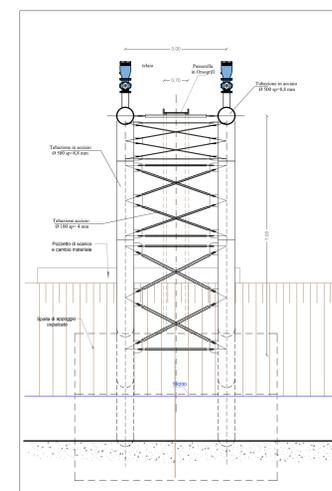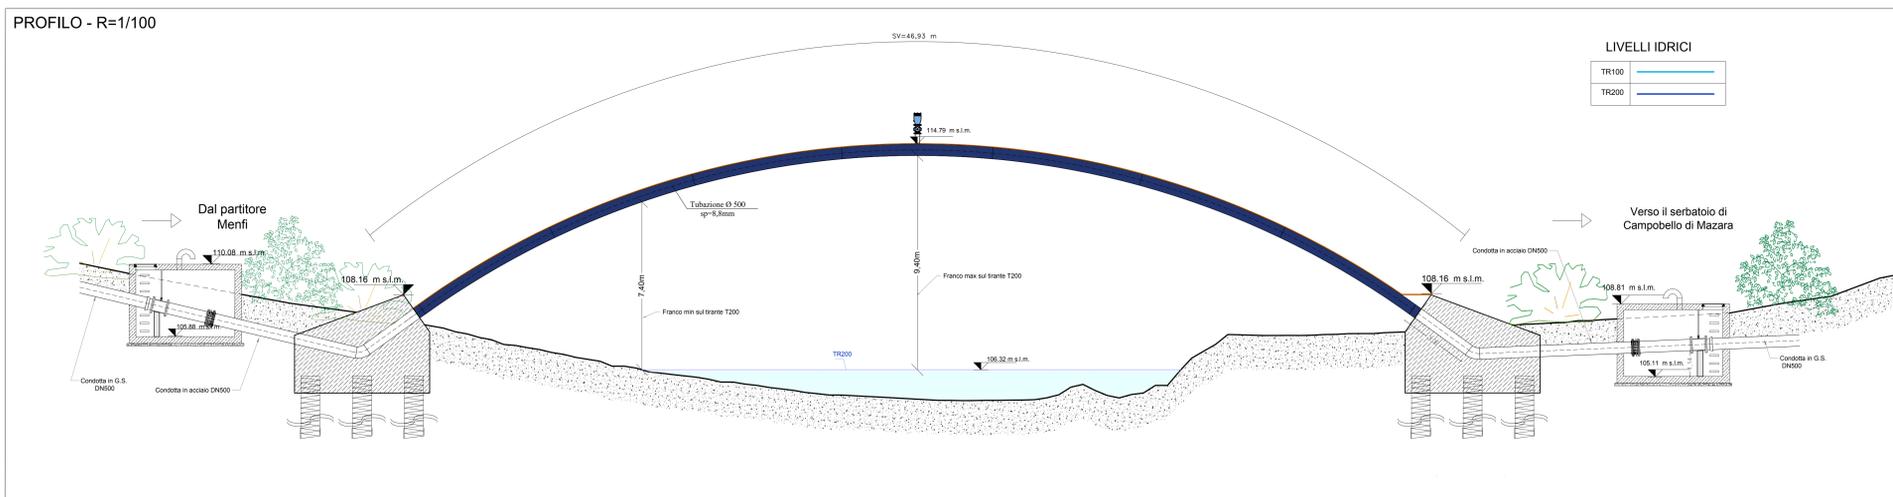

Finanziato dall'Unione europea NextGenerationEU

Mims Ministero delle Infrastrutture e della Mobilità Sostenibile

Siciliacque S.p.A. Via Vincenzo D'Amico, 13 - 90139 Palermo C.F.P. IVA: 05216080829 e-mail: siciliacque@siciliacquespa.it PEC: siciliacque@siciliacquespa.it REGIONE SICILIANA

Interventi per il potenziamento del sistema idrico della Sicilia sud-occidentale

ADDIZIONE DA MONTESCURO OVEST per Mazara, Petrosino, Marsala

PROGETTO ESECUTIVO CUP: C21B21012820011 PNRR-M2C4-1A2-53

RESPONSABILE: Ing. Maurizio Carro (C.R.A.T. P.M.A.R.C.A. 177/1709)

GRUPPO DI PROGETTAZIONE: INGALLINA, idroambiente, CEBAT, C.R.A.T. P.M.A.R.C.A. 177/1709

Elaborato: PONTE GURRA FINOCCHIO Confronto PD-PE

Classificazione: Classe 9 ELABORATI GRAFICI DI DETTAGLIO

N. Foglio: 9.2.4

Formato: A0+

Scala: 1:100

Formato: 9.2.4

Descrizione: DESCRIZIONE

Data: Dicembre 2023

Emissione: 1° emissione, 2° emissione, 3° emissione