



PROGETTO DEFINITIVO

PLANIMETRIA - R=1/500

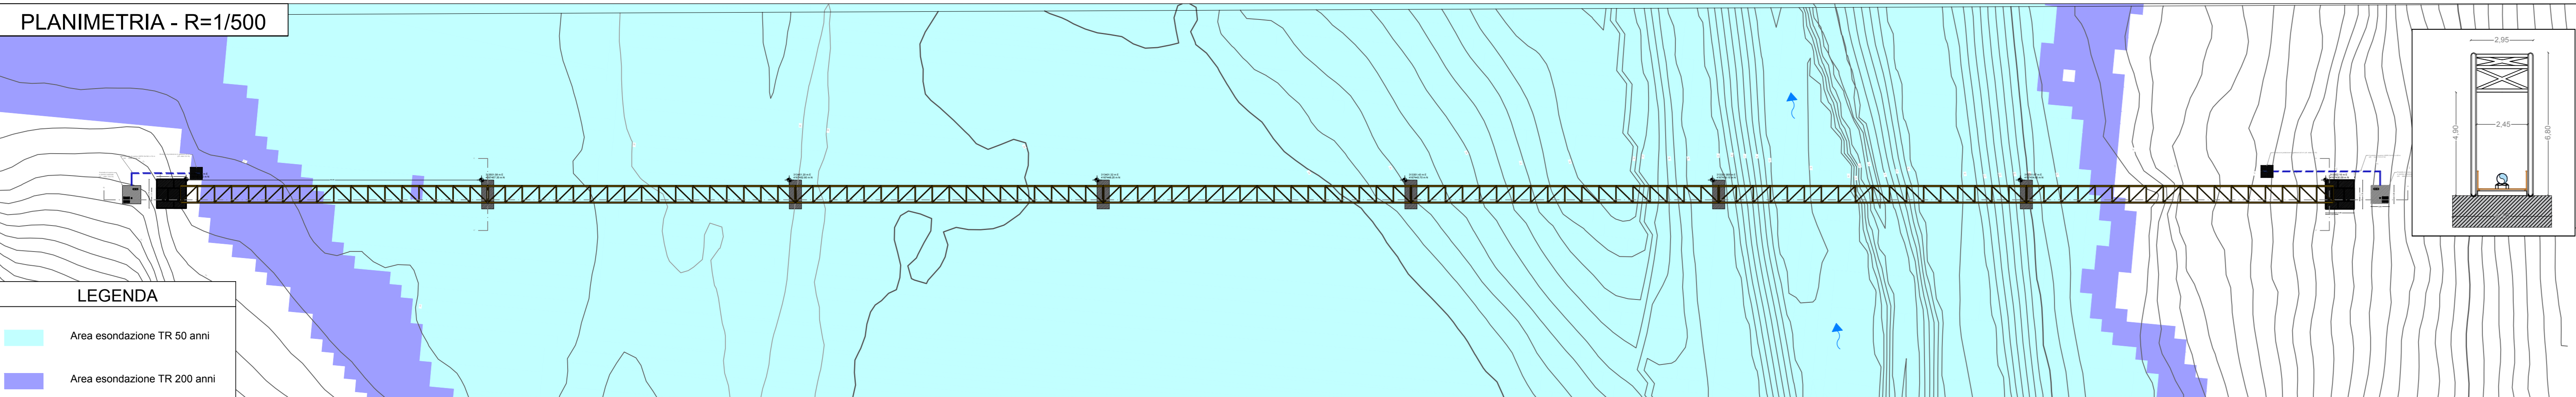

PROFILO - R=1/500

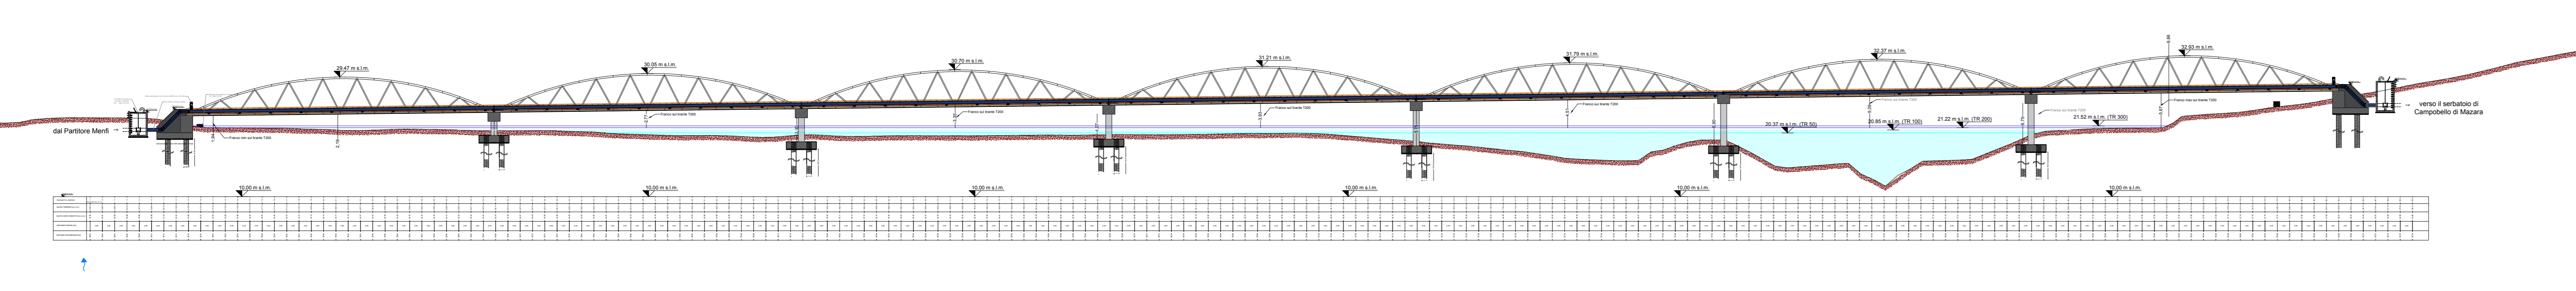


Elaborato	Corso d'Acqua	Livello di Tutela	Tipologia Costruttiva [m]	n° Campate [n°]	L. Campata [m]	L. Attraversamento aereo [m]	n° Pile e appoggi [n°]	n° Pile in Alveo [n°]
3.4.9.6	Belice	Tutela 3	Ponte ad Arco	7	50,00	350,00	8	6


- CONDIZIONI MINISTERO DELLA CULTURA
- *in Ottemperanza alle seguenti condizioni:
- **MIC_SS-PNRR** 16601-P del 04-08-2023 A. Aspetti Paesaggistici - Punto 1.
 - 1. Dovrà essere predisposta, al fine di limitare l'impatto sul paesaggio e sui beni naturalistici interessati, la progettazione dei ponti tubo, con elaborati adeguati al livello di approfondimento comprensivi di una progettazione esecutiva;
 - 2. Si dovrà prevedere l'utilizzo di tecniche costruttive e materiali di elevata qualità compositiva;
 - 3. Dovranno essere privilegiate strutture esili, minori appoggi e campate;
 - 4. Il progetto dovrà essere riferibile all'architettura contemporanea, favorendo così l'inserimento della nuova infrastruttura nel paesaggio con un'opera di elevato valore architettonico

PROGETTO ESECUTIVO

PLANIMETRIA - R=1/500

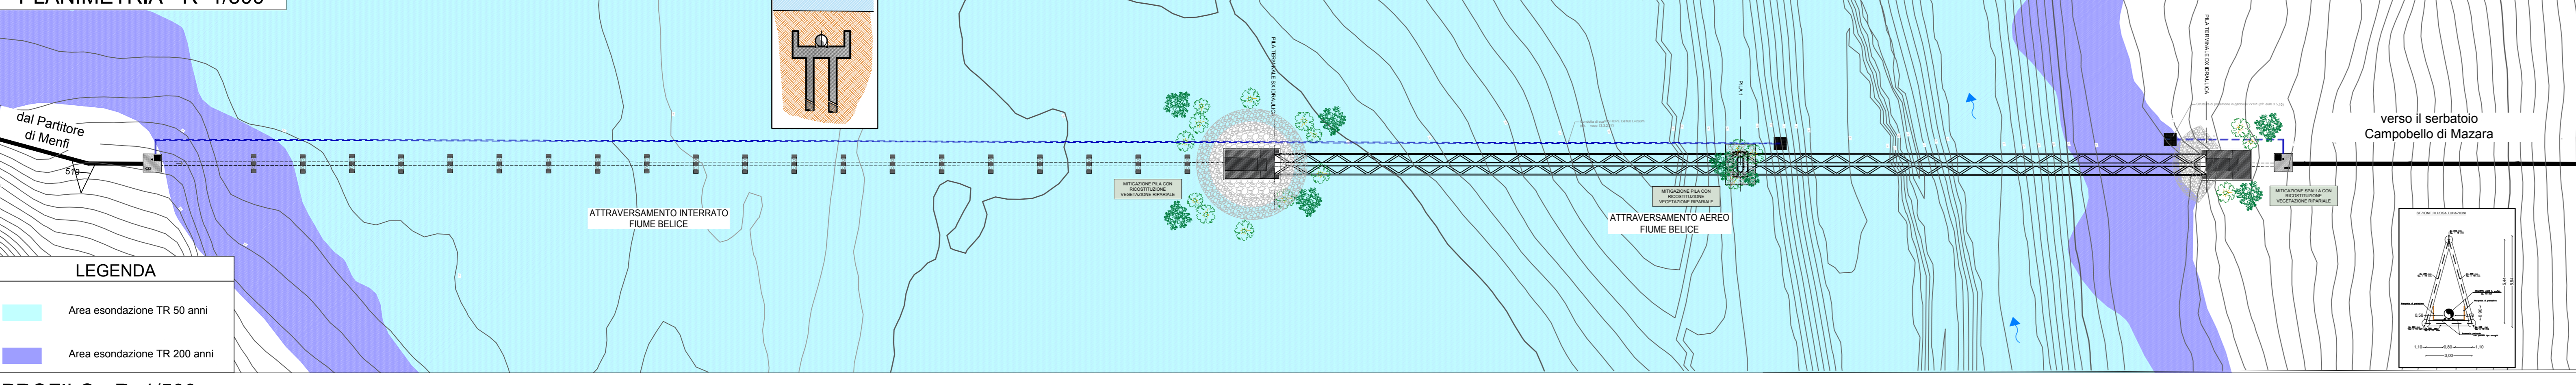

PROFILO - R=1/500

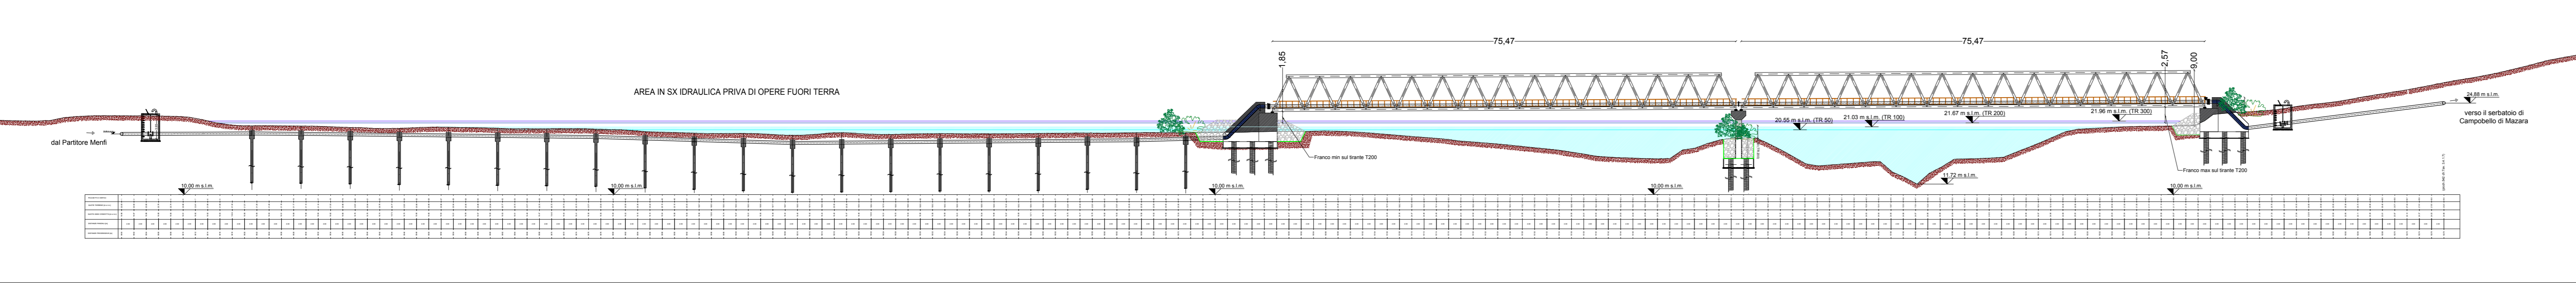

Elaborato	Corso d'Acqua	Livello di Tutela	Tipologia Costruttiva [m]	n° Campate [n°]	L. Campata [m]	L. Attraversamento aereo [m]	n° Pile e appoggi [n°]	n° Pile in Alveo [n°]
3.4.9.6	Belice	Tutela 3	Ponte a traliccio regolare	2	75,50	151,00	3	2



Siciliacque S.p.A.
Via Vincenzo Orsini, 13 - 90139 Palermo
e-mail: siciliacque@siciliacquespa.it

Mims
Ministero delle Infrastrutture e della Mobilità Sostenibile

Finanziato dall'Unione europea NextGenerationEU

REGIONE SICILIANA

Interventi per il potenziamento del sistema idrico della Sicilia sud - occidentale

Adduzione da Montescuro ovest per Mazara, Petrosino, Marsala

PROGETTO ESECUTIVO

CUP: C21B2101282001
PNRR-M2CA-M.1-A2-S3

IMPRESSE ESECUTRICI:	(Mandatario)	(Mandatario)	RESPONSABILE
INGAL LINA Via del Grande Archivio n°32 80138 Napoli Tel. 081 4212805 ingal@ingal.it	idcomambiente Corso Garibaldi n°259 80055 Pozzuoli (NA) Tel. 081 9423119 idcomambiente@idcomambiente.it	CEBAT Via Angelo Banti, 26/28 00186 Roma Tel. 06 8558146 info@cebat.it	Ing. Maurizio Carlini Via Angelo Banti, 26/28 00186 Roma Tel. 06 8558146 info@cebat.it

GRUPPO DI PROGETTAZIONE:	COORDINAMENTO:	GEOTECNICA:	RESPONSABILE DELLA PROGETTAZIONE:

Elaborato	Classificazione
PONTE BELICE Confronto PD-PE	Classe 9 ELABORATI GRAFICI DI DETTAGLIO N. Tavola 9.2.6
Revisioni	Formato
N°	A1+
1° emissione	Scala
2° emissione	varie
3° emissione	