


## LEGENDA

- METANODOTTO PONTREMOLI - CORTEMAGGIORE  
DN 900 (36"), DP 75 bar
- OTTIMIZZAZIONE TRACCIATO LATO CARRAIA
- ▨ TRENCHLESS
- LIMITI COMUNALI


## LEGENDA USO DEL SUOLO

- 1 Bosco misto di conifere e latifoglie
- 2 Bosco di latifoglie
- 3 Bosco di conifere
- 4 Incolli erbacei ed arbustivi
- 5 Vegetazione ripariale
- 6 Macchie ed arbusteti
- 7 Seminativi arborati
- 8 Colture legnose agrarie
- 9 Seminativi semplici
- 10 Prati e pascoli
- 11 Roccia affiorante, cave, greti fluviali, specchi d'acqua
- 12 Aree urbanizzate ed industriali

## SEZIONE 1.

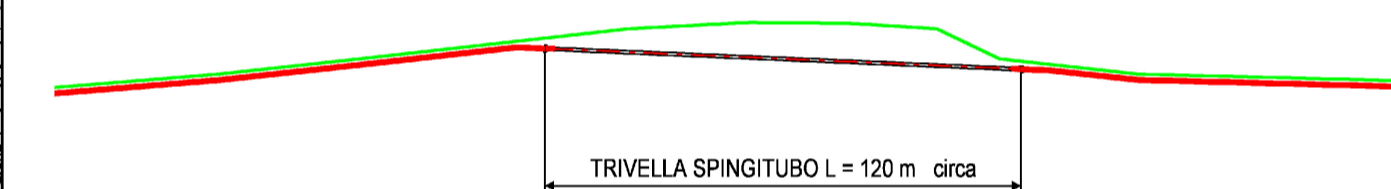

## SEZIONE 2.

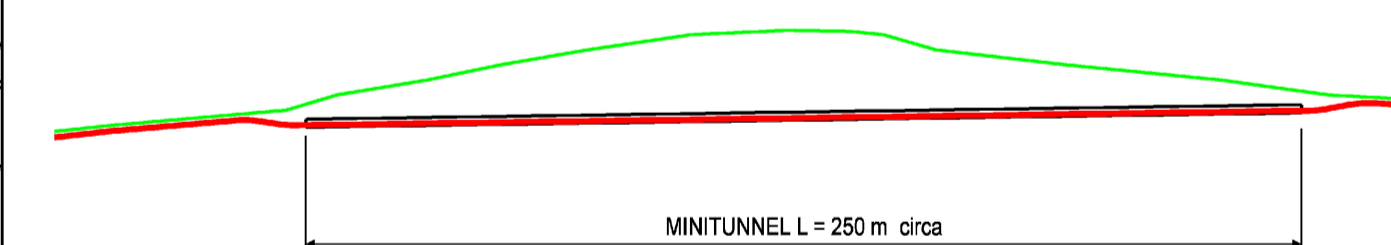

Rev.	DATA	DESCRIZIONE	ELABORATO	VERIFICATO	APPROVATO
0	Ago. 2013	EMISSIONE	GIOACCHINI	BRUNETTI	SCIOSCI
Proprietario			Progettista		
<b>METANODOTTO PONTREMOLI - CORTEMAGGIORE</b> DN 900 (36"), DP 75 bar			COMMESSA	UNITA'	
			P66990	000	
PERCORRENZA NEL TERRITORIO COMUNALE DI VERNASCA DAL km 71 AL km 75 CON USO DEL SUOLO			DISEGNO		
			LB-B-83227		
			REVISIONE	0	
			FG.	1	DI 1
			SCALA	1:5000	