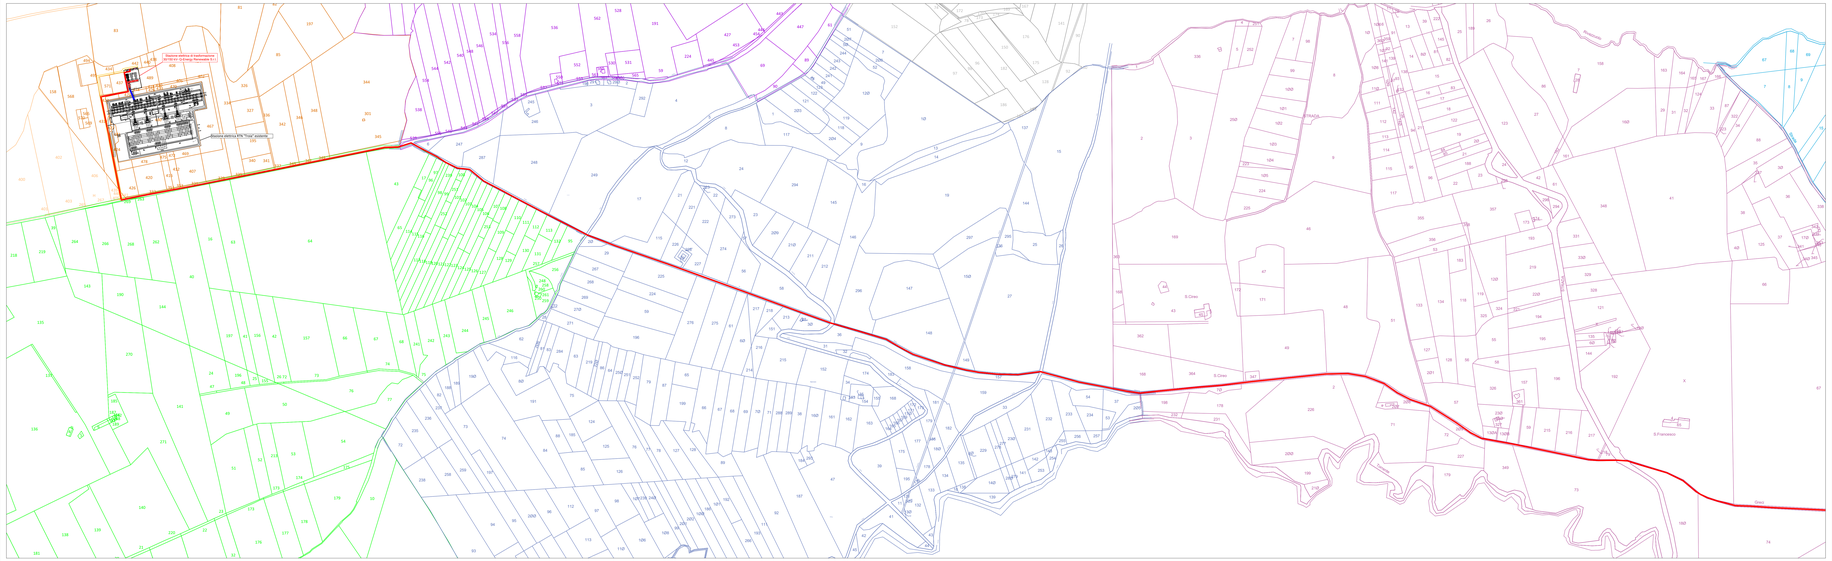

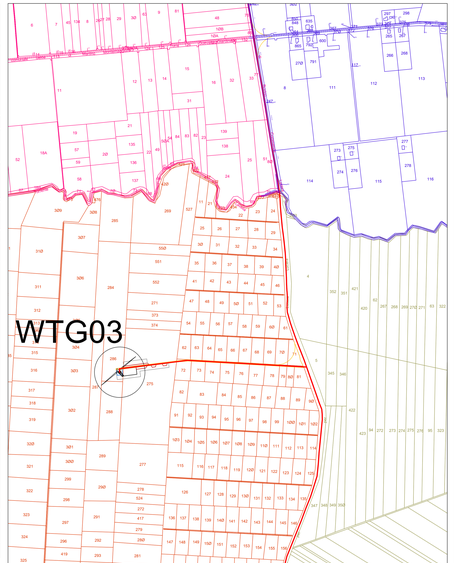

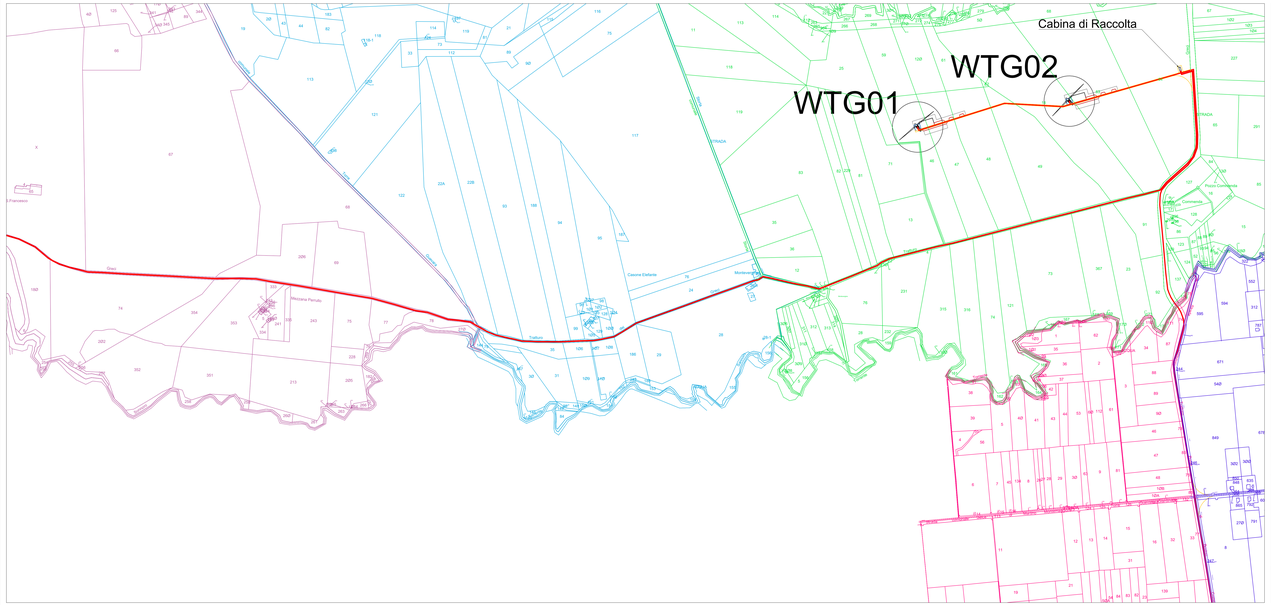

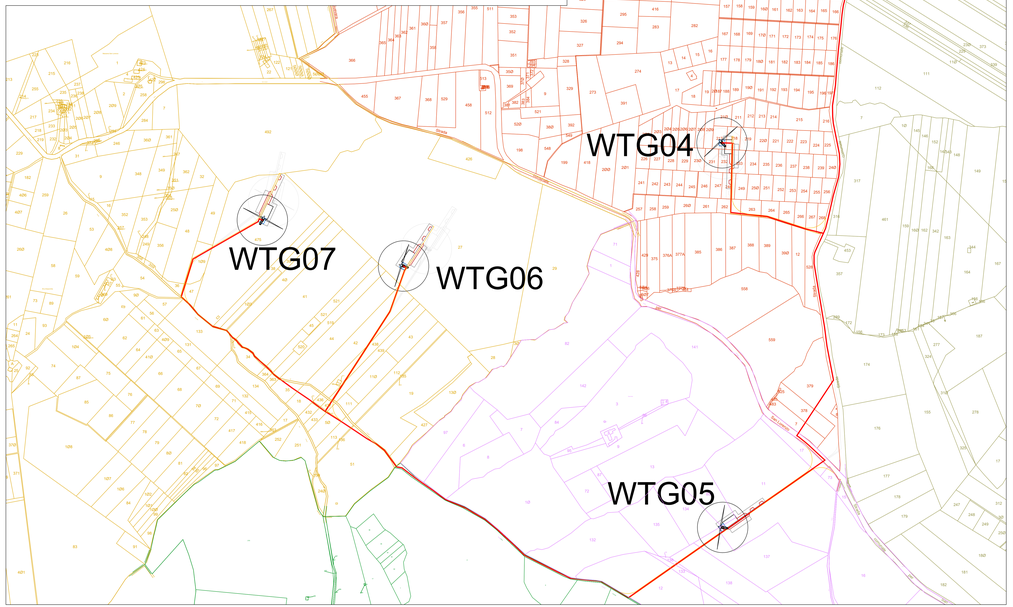

LEGENDA:

- Aerogeneratore
- Aerogeneratore riposizionato
- Fondazione aerogeneratore
- Piazzola di montaggio aerogeneratore
- Area di lavoro
- Area libera da ingombri per l'installazione dell'aerogeneratore
- Tratto di pista da creare
- Cavidotto MT
- Cavidotto AT
- Foglio n. 1 del NCT - Comune di Bovino (FG)
- Foglio n. 2 del NCT - Comune di Bovino (FG)
- Foglio n. 3 del NCT - Comune di Bovino (FG)
- Foglio n. 7 del NCT - Comune di Bovino (FG)
- Foglio n. 8 del NCT - Comune di Bovino (FG)
- Foglio n. 26 del NCT - Comune di Orsara di Puglia (FG)
- Foglio n. 27 del NCT - Comune di Orsara di Puglia (FG)
- Foglio n. 5 del NCT - Comune di Troia (FG)
- Foglio n. 6 del NCT - Comune di Troia (FG)
- Foglio n. 7 del NCT - Comune di Troia (FG)
- Foglio n. 8 del NCT - Comune di Troia (FG)
- Foglio n. 9 del NCT - Comune di Troia (FG)
- Foglio n. 59 del NCT - Comune di Troia (FG)
- Foglio n. 60 del NCT - Comune di Troia (FG)
- Foglio n. 61 del NCT - Comune di Troia (FG)

REGIONE PUGLIA
Provincia di FOGGIA
BOVINO E TROIA

OGGETTO: PROGETTO PER LA REALIZZAZIONE DI UN IMPIANTO EOLICO NEL COMUNE DI BOVINO E TROIA IN LOCALITA' SERRONE E CONVEGNA

COMMITTENTE: **Q-ENERGY RENEWABLES S.r.l.**
Via Vittor Pisani, Bis - 20124 Milano (MI)
P.IVA: q-energyrenewables@legalmail.com
P.IVA: 12497110964

Firmato digitalmente da: Lombardi Ludovico
Firmato il 05/02/2024 18:01
Serial#: 3f36f1e4
Valido dal 30/11/2023 al 30/11/2026
Ved.lista revoche:http://pki.pec.it/crl

PROGETTAZIONE: PHEDRA S.r.l. Via Lago di Nemi, 30 - 70125 Bari (BA)
Tel. 080 5725551 - Fax 080 5610385
E-mail: info@phedra.it - web: www.phedra.it

Dott. Ing. Angelo Montroni
Ordine degli Ingegneri della Provincia di Bari
Settore A
INGEGNERE
Data: 2024.01.05 16:35
Serial#: 3f0ac2e0
Valido dal 29/12/2022 al 18/12/2027
Visto, si approva

REV.	DATA	ATTIVITA'	REDATTO	VERIFICATO	APPROVATO
2	Gennaio 2024	RIPOSIZIONAMENTO TORRI WTG04, WTG06, WTG07	MS	AM	VS
1	Luglio 2022	PRIMA EMISSIONE	MS	AM	VS

OGGETTO DELL'ELABORATO: LAYOUT IMPIANTO SOVRAPPOSIZIONE SU MAPPA CATASTALE PISTE E CAVIDOTTI

FORMATO	SCALA	CODICE DOCUMENTO					NOME FILE	FOGLI
		PROG.	LIV.	TIPO	NR.	REV.		
A0+	1:5.000	BVN	CIV	TAV	008	01	BVNCIVTAV008_01	-