




VILLA S. GIOVANNI  
 PIALE  
 SAGGIO III  
 TAV. 29  
 PIANTE FINALE  
 SCALA 1:20

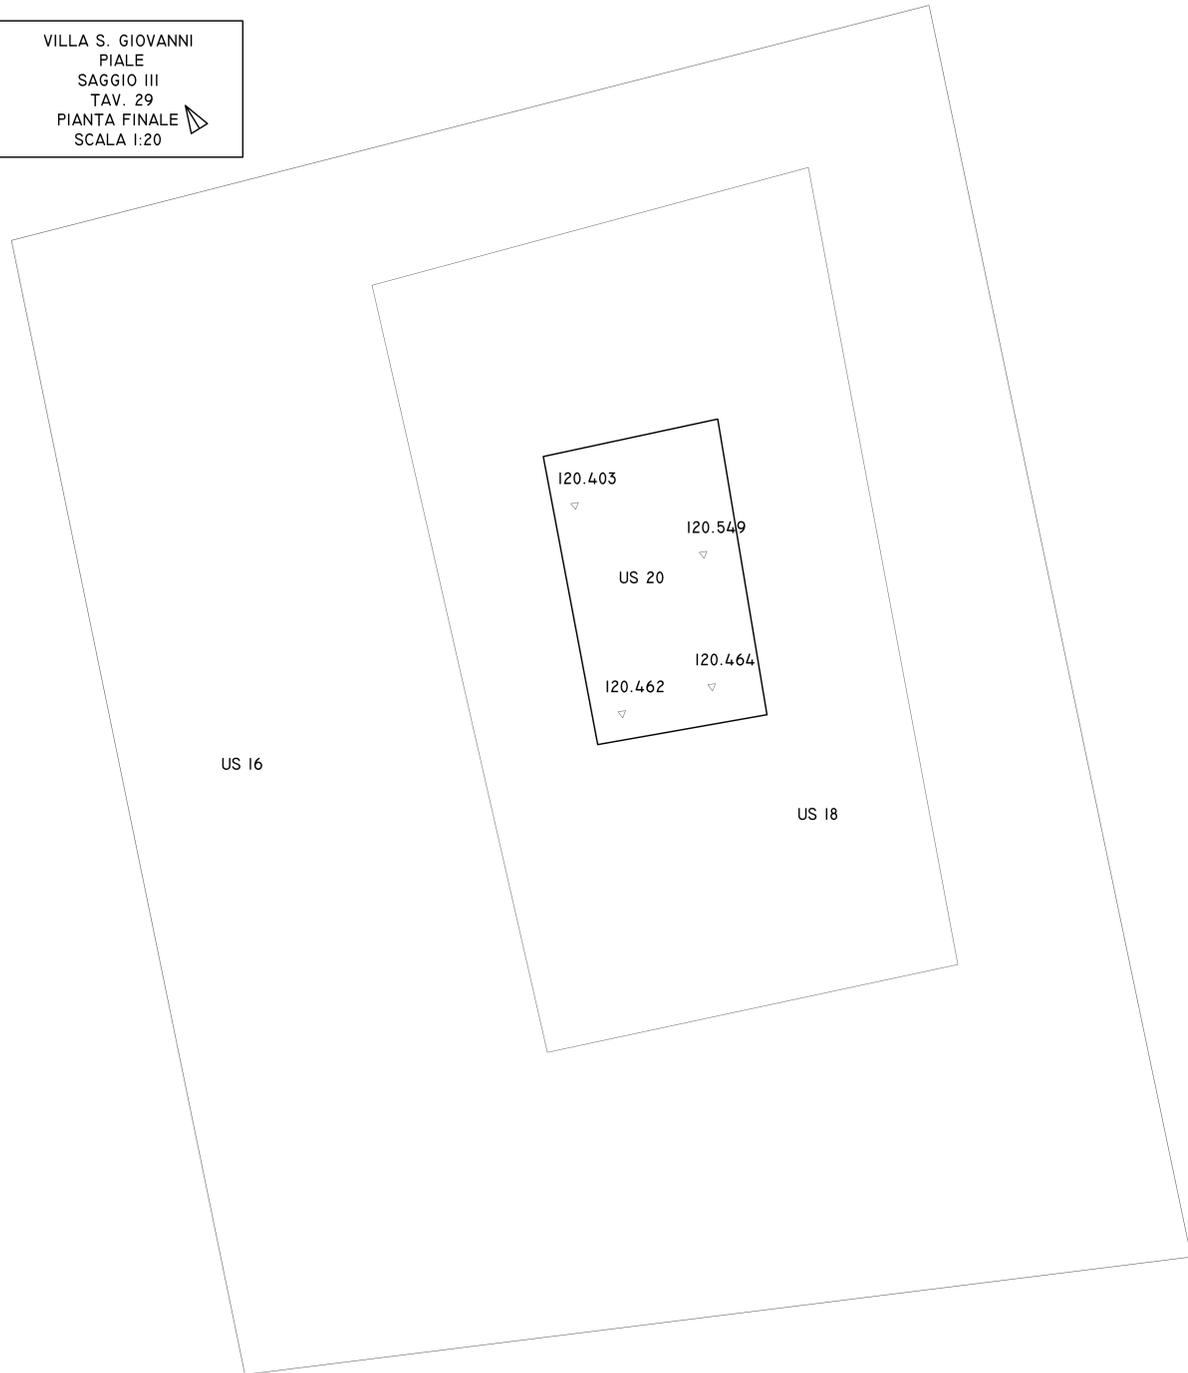

VILLA SAN GIOVANNI  
 LOC. PIALE  
 SAGGIO III  
 PROSPETTO E  
 SCALA 1:20

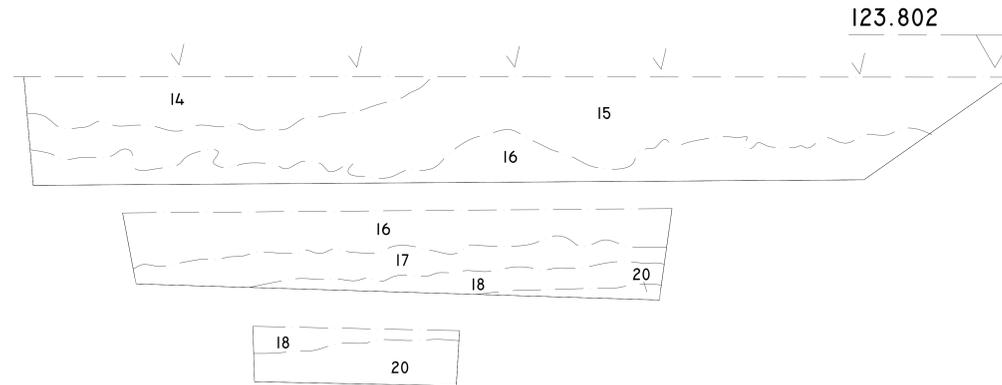

VILLA SAN GIOVANNI  
 LOC. PIALE  
 SAGGIO III  
 PROSPETTO N  
 SCALA 1:20

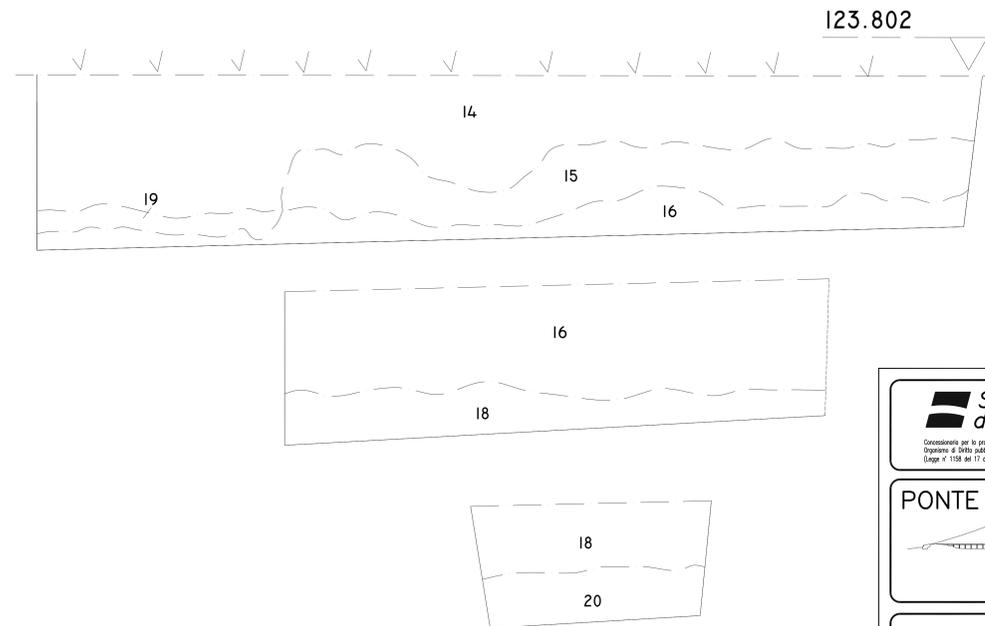

**Stretto di Messina**  
Concessionario per la progettazione, redazione e gestione del collegamento stabile tra le Sicilie e il Continente  
 Organismo di diritto pubblico  
 Legge n° 109 del 17 dicembre 1971, modificata dal D.Lgs. n° 114 del 24 aprile 2003

---

**PONTE SULLO STRETTO DI MESSINA**

**PROGETTO DEFINITIVO**

---

**EUROLINK S.C.p.A.**  
IMPREGILO S.p.A. (Mandatario)  
 SOCIETA' ITALIANA PER CONDOTTE D'ACQUA S.p.A. (Mandatario)  
 COOPERATIVA MURATORI E CEMENTISTI - C.M.C. di Ravenna Soc. Coop. a.r.l. (Mandatario)  
 SACYR S.A.U. (Mandatario)  
 ISHKAWAJIMA - HANIMA HEAVY INDUSTRIES CO. Ltd. (Mandatario)  
 A.C.I. S.C.P.A. - CONSORZIO STABILE (Mandatario)

---

<small>IL PROGETTISTA</small> Arch. G. A. Verrucchio Dott. Ing. A. Verrucchio Ordine Ingegneri Caserta n° 2812	<small>IL CONTRANTE GENERALE</small> Project Manager Ing. P.P. Marcheselli	<small>STRETTO DI MESSINA</small> Direttore Generale e R&D Indicazione Ing. G. Fiorinighi	<small>STRETTO DI MESSINA</small> Amministratore Delegato (Dott. P. Cucco)
---	--	--	--

---

**COLLEGAMENTI VERSANTE CALABRIA AC0023\_F0**  
RILIEVI ACCERTAMENTI E INDAGINI IN CAMPO - INDAGINI ARCHEOLOGICHE  
 ELEMENTI DI CARATTERE GENERALE  
 INTERVENTI SUL CAMPO (SCAVI E TRINCEE ESPLORATIVE) - PLANIMETRIA E  
 SEZIONI DI DETTAGLIO AREA C3 SAGGIO III (tav.29) E PROSPETTO E-N

---

<small>CODICE</small>	<b>C   G   0   9   0   0   P   F   C   D   C   I   6   0   0   0   0   0   0   0   0   0   5   F   0</b>	<small>SCALA</small>			
<small>REV.</small>	<small>DATA</small>	<small>DESCRIZIONE</small>	<small>REDATTO</small>	<small>VERIFICATO</small>	<small>APPROVATO</small>
FD	20/06/2011	EMISSIONE FINALE	SPINELLI	VERICCHIO	VERICCHIO

---

NOOME DEL FILE: AC0023\_F0.dwg