PROSPETTO LONGITUDINALE B–B DELLA GALLERIA "LE FOSSE" LATO MESSINA,
DIREZIONE MESSINA
PROGETTO DEFINITIVO
SCALA 1:500

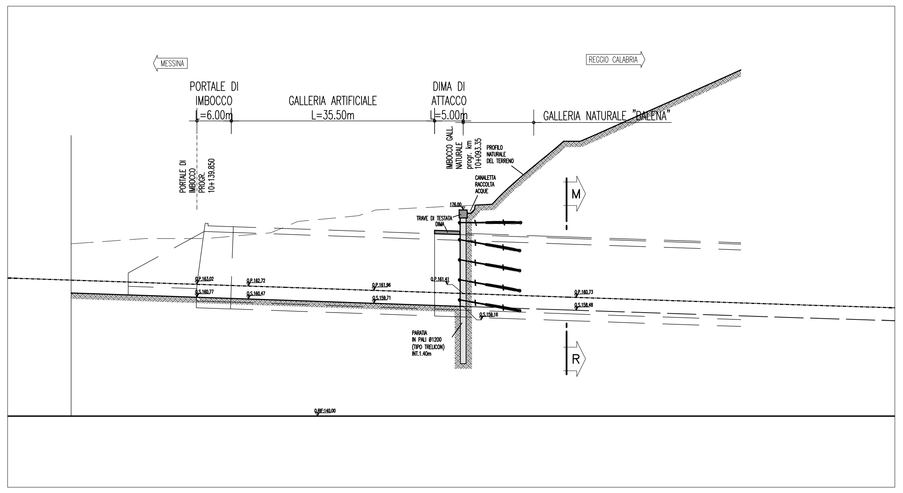

SEZIONE TRASVERSALE G–G DELLA GALLERIA "LE FOSSE" LATO MESSINA,
DIREZIONE MESSINA
PROGETTO DEFINITIVO
SCALA 1:500

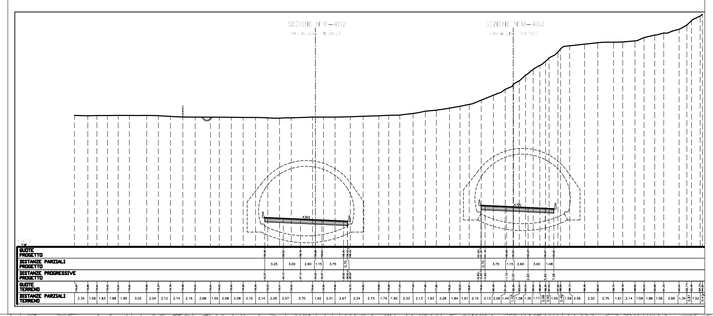

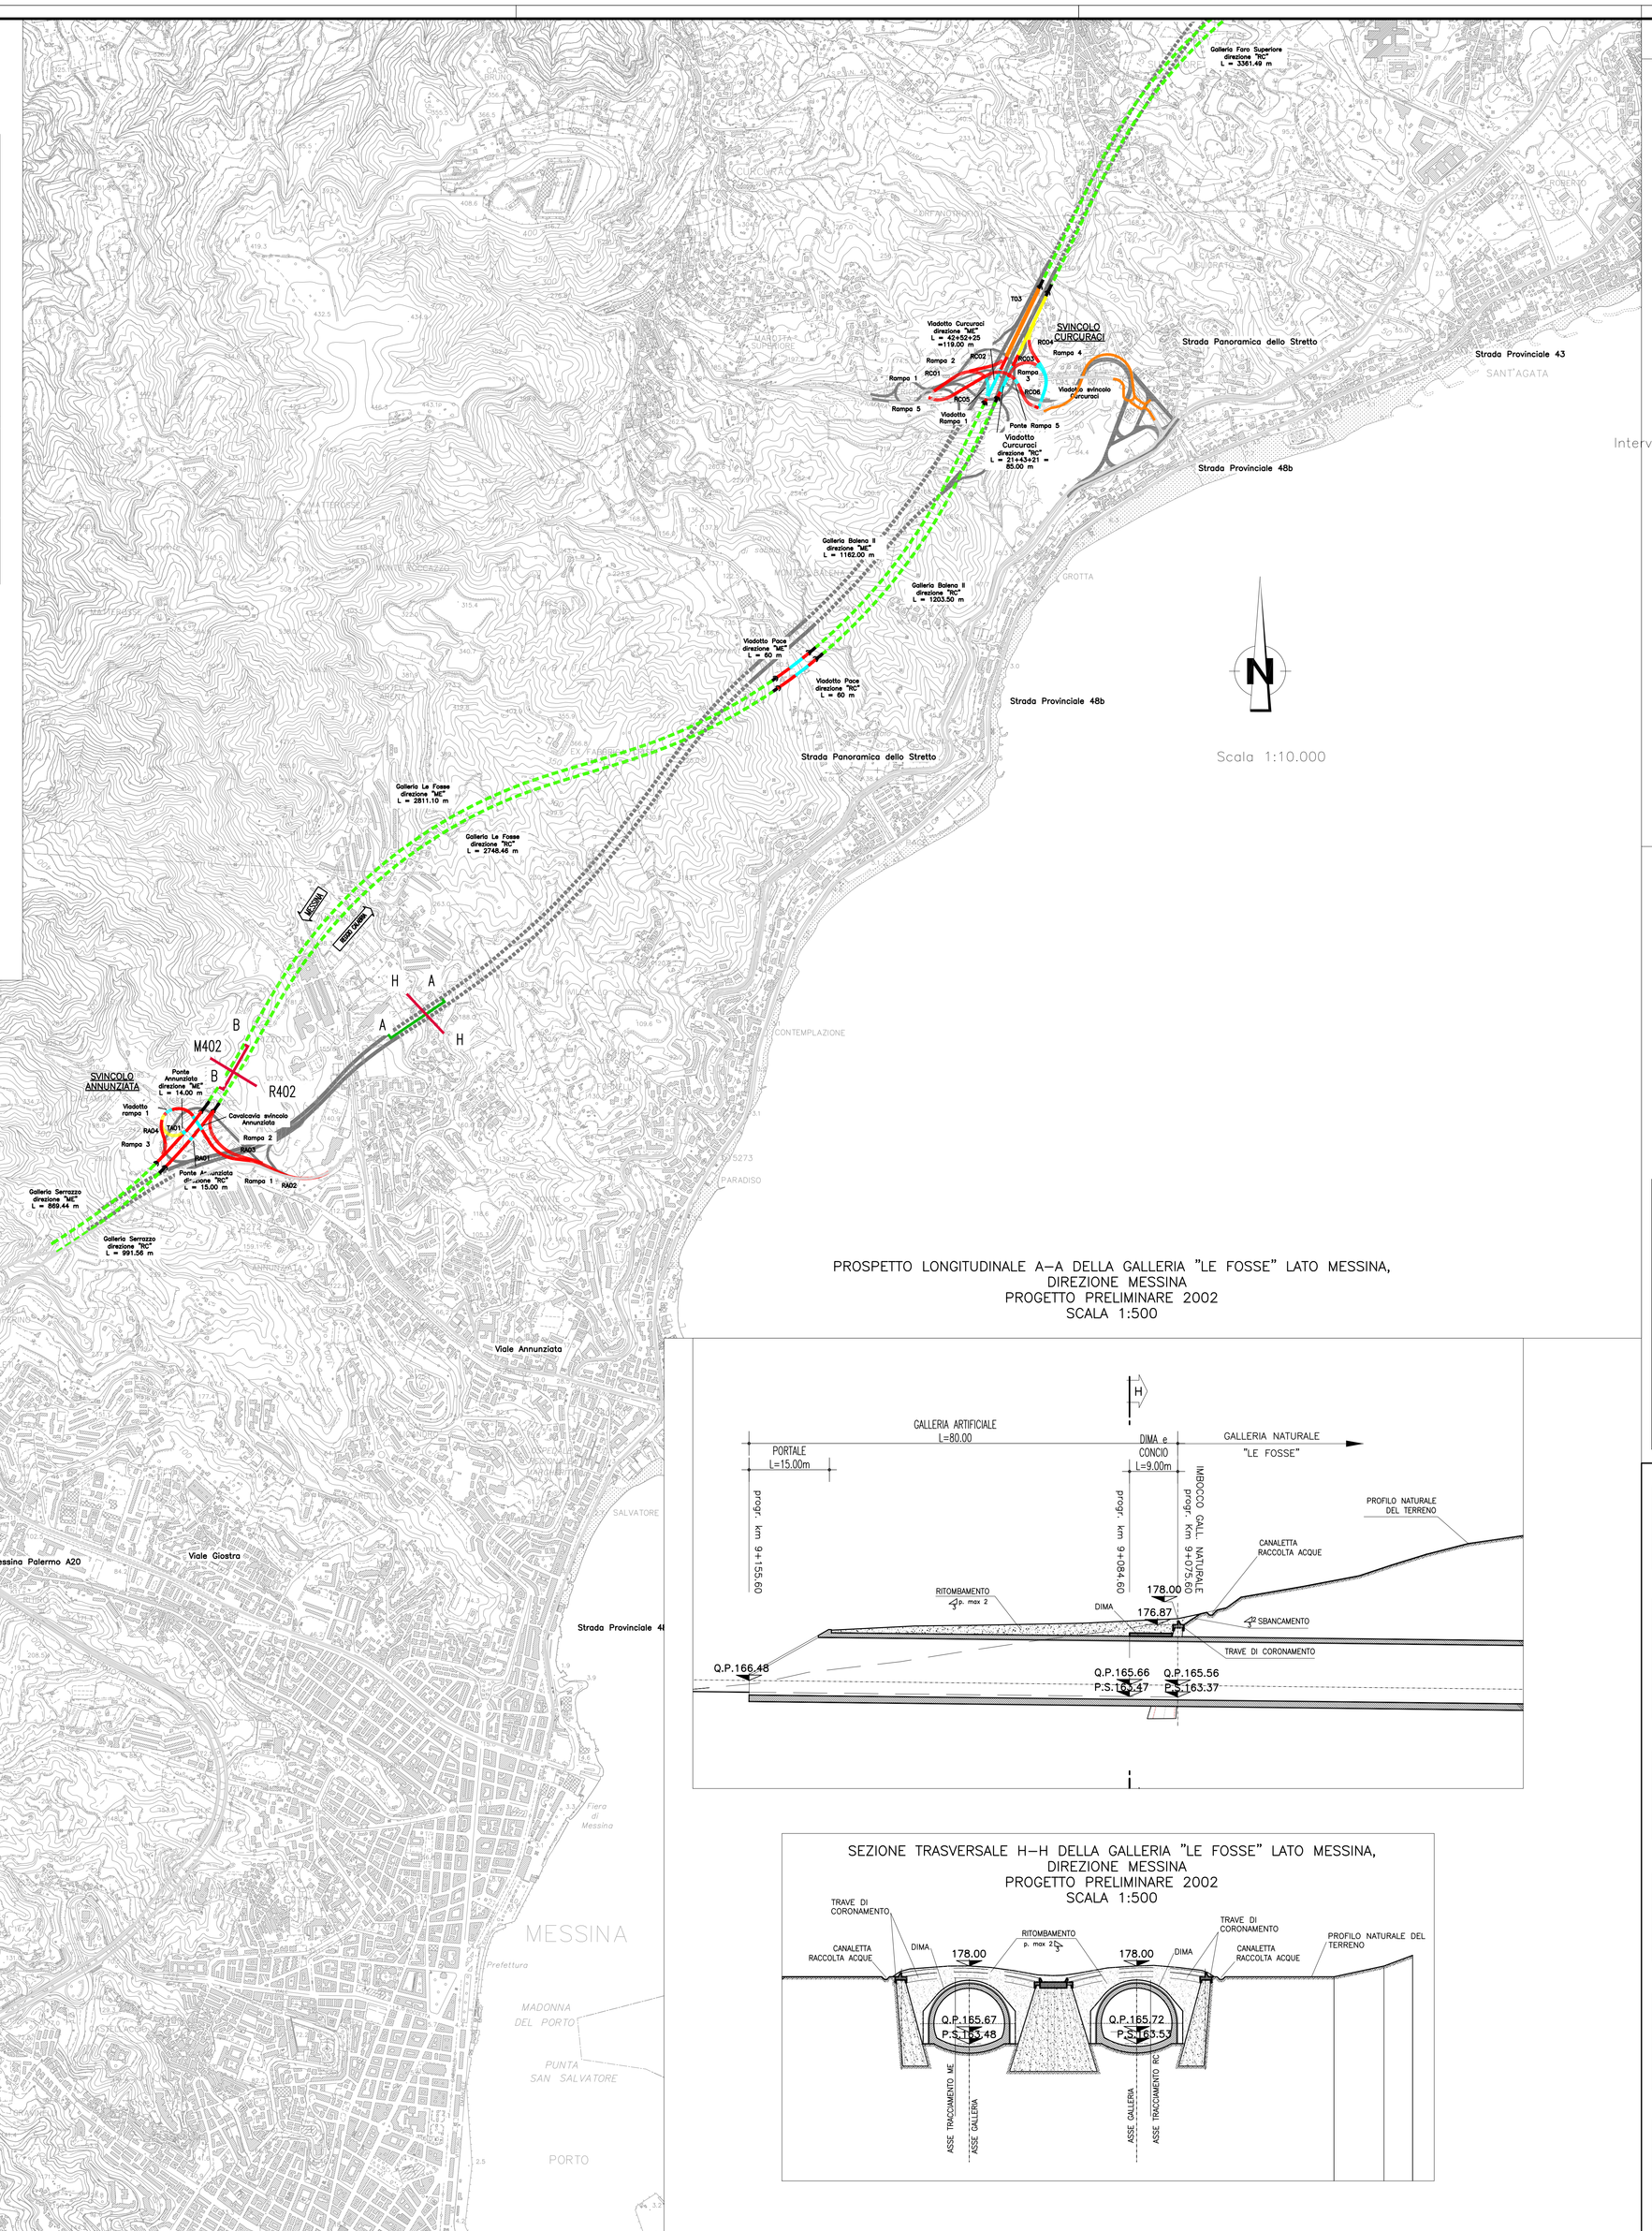

NOTE GENERALI

- Trincea
- Trincea profonda
- Rilevato
- Viadotto
- Portale di imbocco
- Galleria naturale
- Area di esazione
- Viabilità esistente
- Progetto preliminare 2002 Tracciato all'aperto
- Progetto preliminare 2002 Tracciato in galleria
- Intervento di collegamento con la viabilità esistente

Scala 1:10.000

QUADRO DI UNIONE

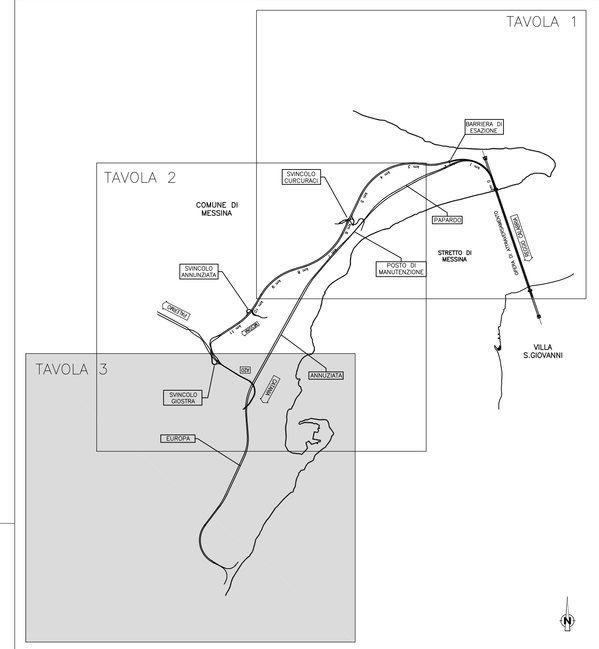

PROSPETTO LONGITUDINALE A–A DELLA GALLERIA "LE FOSSE" LATO MESSINA,
DIREZIONE MESSINA
PROGETTO PRELIMINARE 2002
SCALA 1:500

SEZIONE TRASVERSALE H–H DELLA GALLERIA "LE FOSSE" LATO MESSINA,
DIREZIONE MESSINA
PROGETTO PRELIMINARE 2002
SCALA 1:500

Concessionaria per la progettazione, realizzazione e gestione del collegamento stabile tra la Sicilia e il Continente
Organismo di Diritto pubblico
(Legge n° 1158 del 17 dicembre 1971, modificata dal D.Lgs. n° 114 del 24 aprile 2003)

PONTE SULLO STRETTO DI MESSINA

PROGETTO DEFINITIVO

EUROLINK S.C.p.A.
IMPREGILO S.p.A. (Mandataria)
SOCIETA' ITALIANA PER CONDOTTE D'ACQUA S.p.A. (Mandante)
COOPERATIVA MURATORI E CEMENTISTI - C.M.C. di Ravenna Soc. Coop. a.r.l. (Mandante)
SACYR S.A.U. (Mandante)
ISHIKAWAJIMA - HARIMA HEAVY INDUSTRIES CO. Ltd. (Mandante)
A.C.I. S.C.P.A. - CONSORZIO STABILE (Mandante)

IL PROGETTISTA	IL CONTRAENTE GENERALE	STRETTO DI MESSINA	STRETTO DI MESSINA
Dott. Ing. D. Spoglianti Ordine Ingegneri Milano n° 20953 — Dott. Ing. E. Pagani Ordine Ingegneri Milano n° 15408	Project Manager (Ing. P.P. Marcheselli)	Direttore Generale e RUP Validazione (Ing. G. Fiammenghi)	Amministratore Delegato (Dott. P. Ciucci)

GENERALE

AM0099_F0

AMBIENTE

STUDIO DI IMPATTO AMBIENTALE

QUADRO DI RIFERIMENTO PROGETTUALE

TRACCIATO STRADALE – SICILIA–SOVRAPPOSIZIONE PROGETTO PRELIMINARE/DEFINITIVO FG 2/2

CODICE	SCALA:
C G 0 7 0 0 P P Z D G A M I A Q 2 0 0 0 0 0 0 0 3 F0	1:10000

REV.	DATA	DESCRIZIONE	REDATTO	VERIFICATO	APPROVATO
F0	20/06/2011	EMISSIONE FINALE	M.BATTISTON	M.SALOMONE	D.SPOGLIANTI

NOME DEL FILE: AM0099_F0.dwg