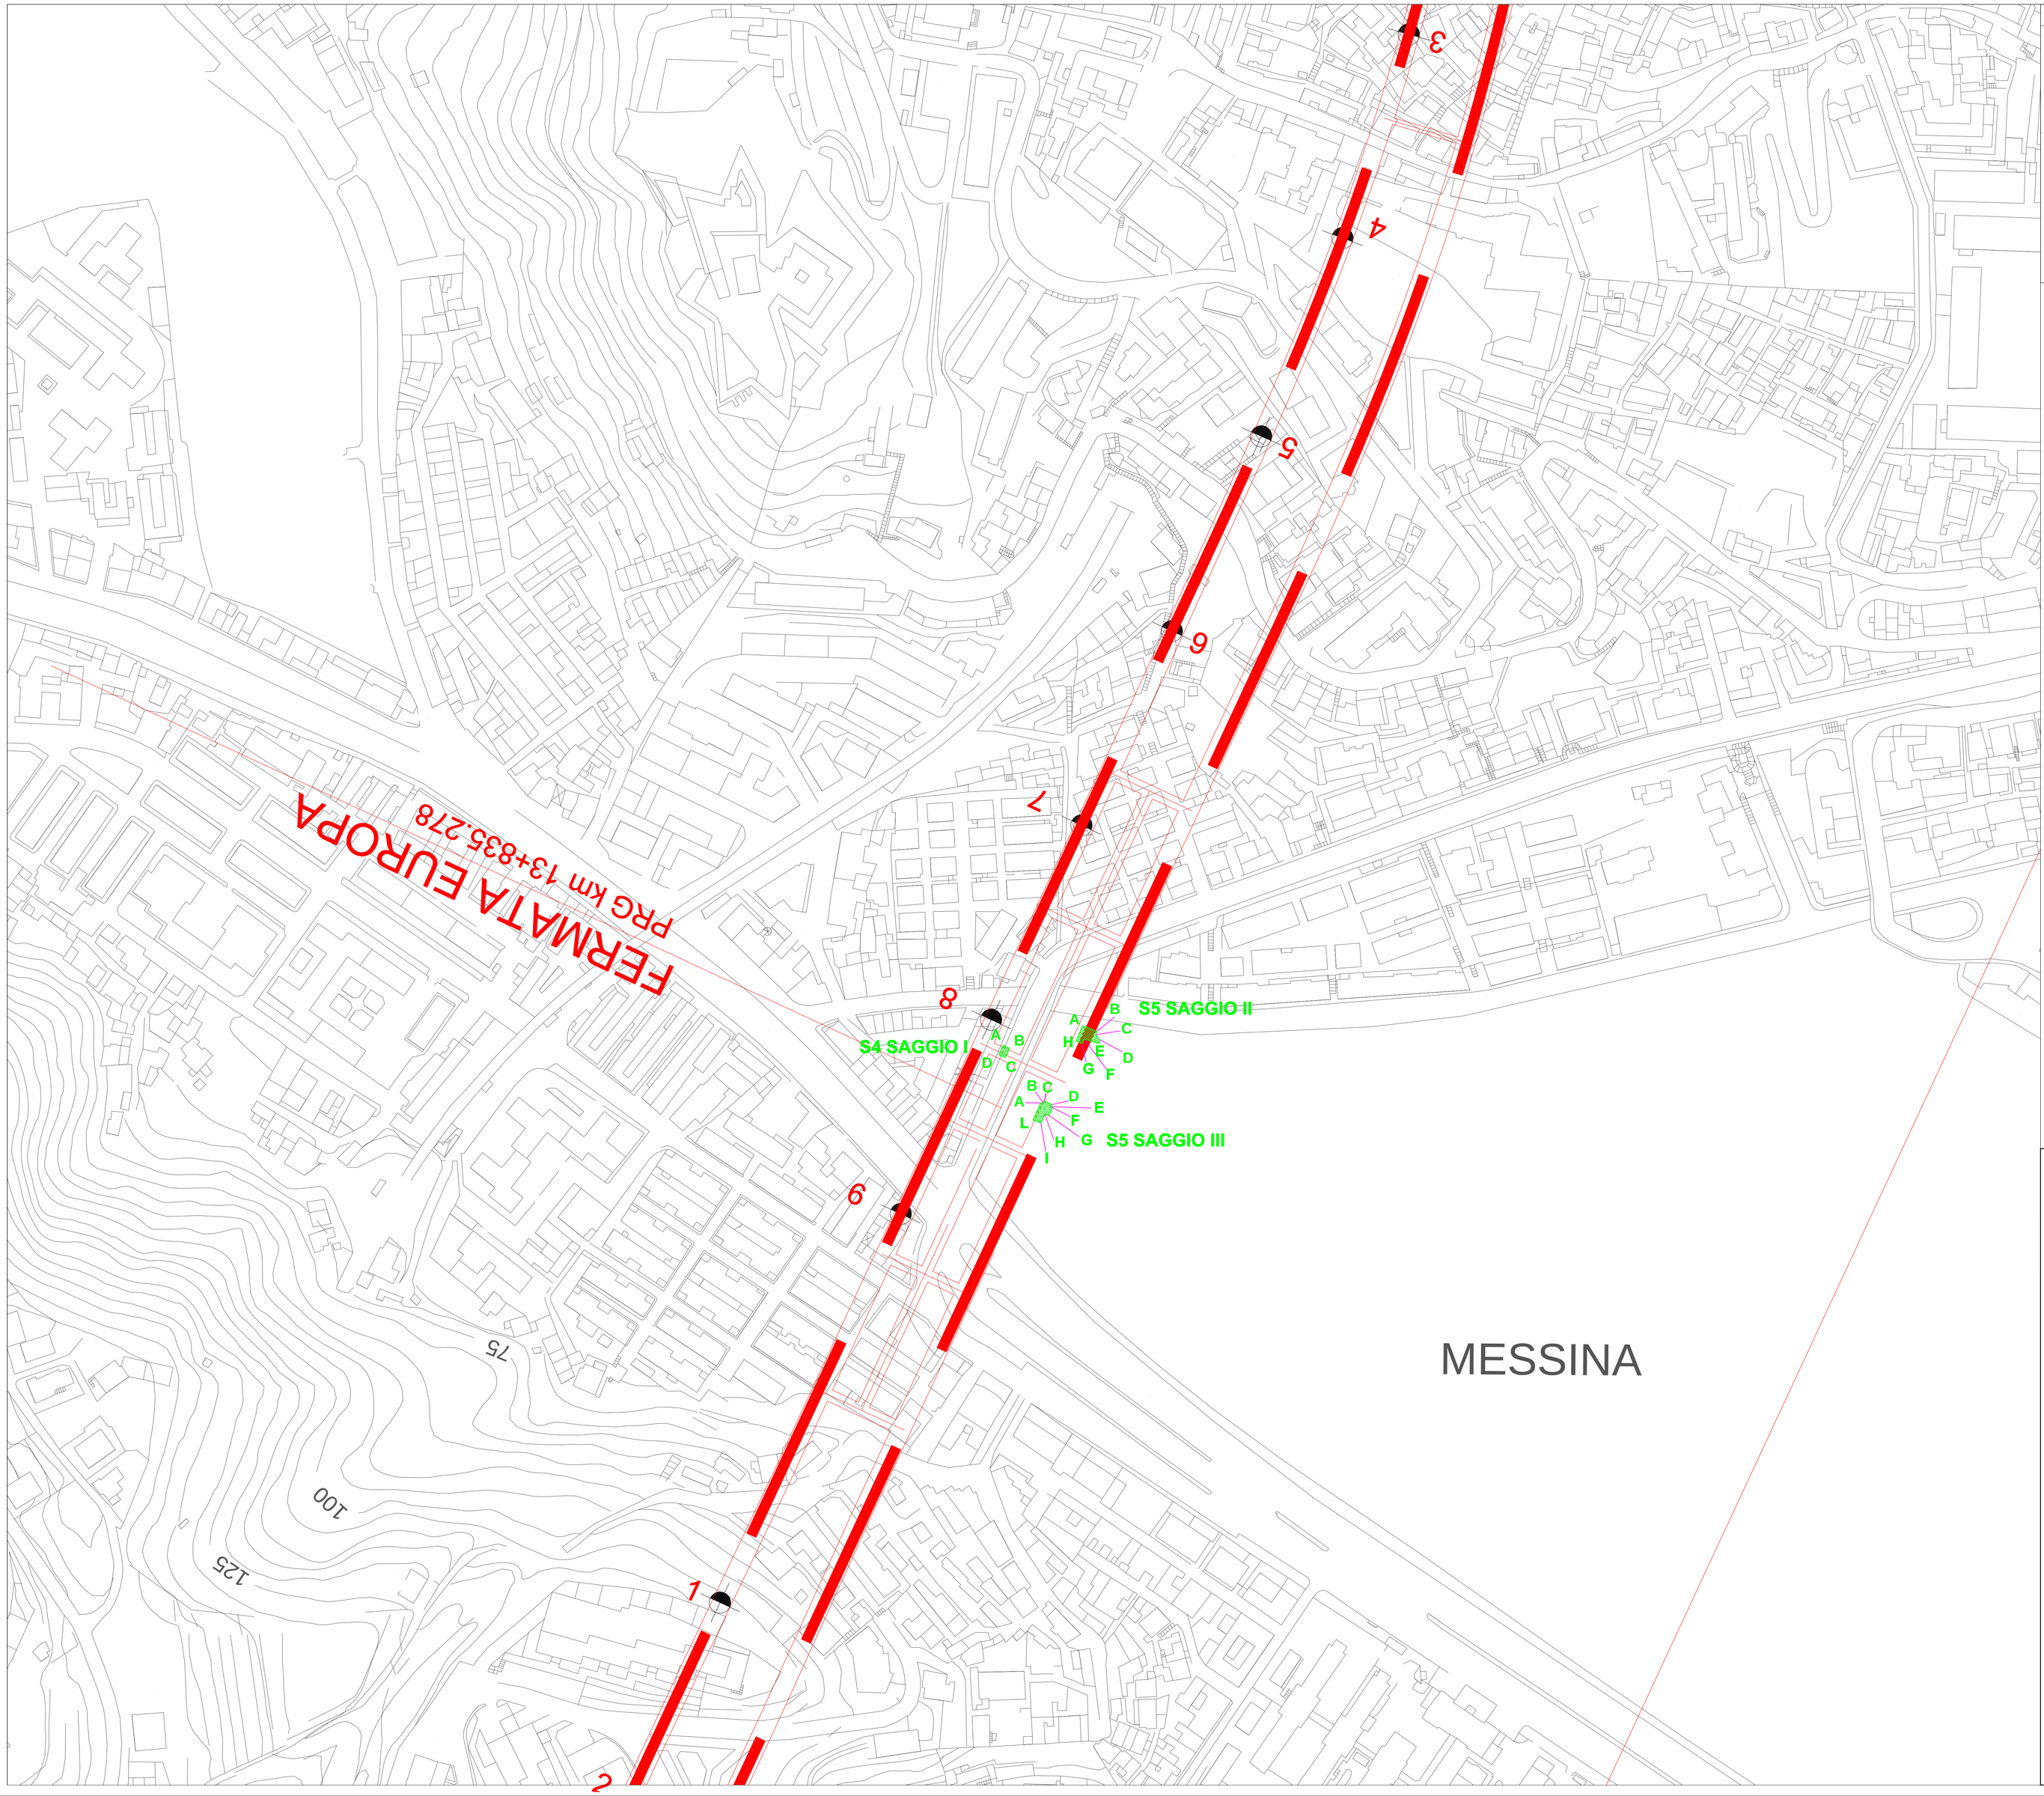

NOTE GENERALI

LEGENDA ARCHEOLOGIA

- SAGGI
- TRINCEE
- PROSPEZIONI ARCHEOLOGICHE SUBACQUEE

COORDINATE ASSOLUTE DEI VERTICI

S4 Saggio I:	A	547415,9001; 4226525,8237
	B	547418,9132; 4226524,4399
	C	547417,0030; 4226520,1152
	D	547413,9619; 4226521,3849
S5 Saggio II:	A	547453,0009; 4226534,9638
	B	547459,6273; 4226532,2582
	C	547459,1816; 4226532,2582
	D	547460,8078; 4226528,5688
	E	547460,7071; 4226526,6510
	F	547453,7511; 4226528,8756
	G	547452,8322; 4226526,6666
	H	547450,0255; 4226527,8178
S5 Saggio III:	A	547433,5158; 4226498,9780
	B	547434,8372; 4226498,7525
	C	547435,3463; 4226499,8115
	D	547438,6593; 4226498,1602
	E	547438,1026; 4226497,2198
	F	547438,9021; 4226496,7599
	G	547437,3636; 4226493,0488
	H	547435,3901; 4226493,7863
	I	547433,5643; 4226489,6156
	L	547429,9017; 4226491,0027

LEGENDA TRACCIATI

- TRACCIATO FERROVIARIO
- TRACCIATO AUTOSTRADALE
- OPERA DI ATTRAVERSAMENTO

Stretto di Messina

Concessionaria per la progettazione, realizzazione e gestione del collegamento stabile tra la Sicilia e il Continente
Organismo di Diritto pubblico
(Legge n° 1158 del 17 dicembre 1971, modificata dal D.Lgs. n° 114 del 24 aprile 2003)

EurolinK

PONTE SULLO STRETTO DI MESSINA

PROGETTO DEFINITIVO

EUROLINK S.C.p.A.
IMPREGILO S.p.A. (Mandataria)
SOCIETA' ITALIANA PER CONDOTTE D'ACQUA S.p.A. (Mandante)
COOPERATIVA MURATORI E CEMENTISTI - C.M.C. di Ravenna Soc. Coop. a.r.l. (Mandante)
SACYR S.A.U. (Mandante)
ISHIKAWAJIMA - HARIMA HEAVY INDUSTRIES CO. Ltd. (Mandante)
A.C.I. S.C.P.A. - CONSORZIO STABILE (Mandante)

IL PROGETTISTA	IL CONTRAENTE GENERALE	STRETTO DI MESSINA	STRETTO DI MESSINA
LANDE s.r.l. ARCHEOLOGIA PREVENTIVA SUBACQUEA MULTIMEDIA PTSM Dott. Ing. A. Varricchio Ordine Ingegneri Caserta n° 2815 Dott. Ing. E. Pagani Ordine Ingegneri Milano n° 15408	Project Manager (Ing. P.P. Marcheselli)	Direttore Generale e RUP. Validazione (Ing. G. Fiammenghi)	Amministratore Delegato (Dott. P. Ciucci)

COLLEGAMENTI VERSANTE SICILIA AS0041_F0

RILIEVI ACCERTAMENTI E INDAGINI IN CAMPO–INDAGINI ARCHEOLOGICHE
ELEMENTI DI CARATTERE GENERALE
GENERALE
INTERVENTI SUL CAMPO (SCAVI E TRINCEE ESPLORATIVE)–PLANIMETRIA DI DETTAGLIO AREA S4–S5

CODICE: C G 0 9 0 0 P P 7 D S I 6 0 0 0 0 0 0 0 0 0 0 4 F0 — SCALA: 1:1000

REV.	DATA	DESCRIZIONE	REDATTO	VERIFICATO	APPROVATO
F0	20/06/2011	EMISSIONE FINALE	SPINELLI	VARRICCHIO	VARRICCHIO

NOME DEL FILE: AS0041_F0.dwg