

Fig. 10 - 23.11.2010
Viale Europa
Area S1 S3020 I
Pianta
US 2003

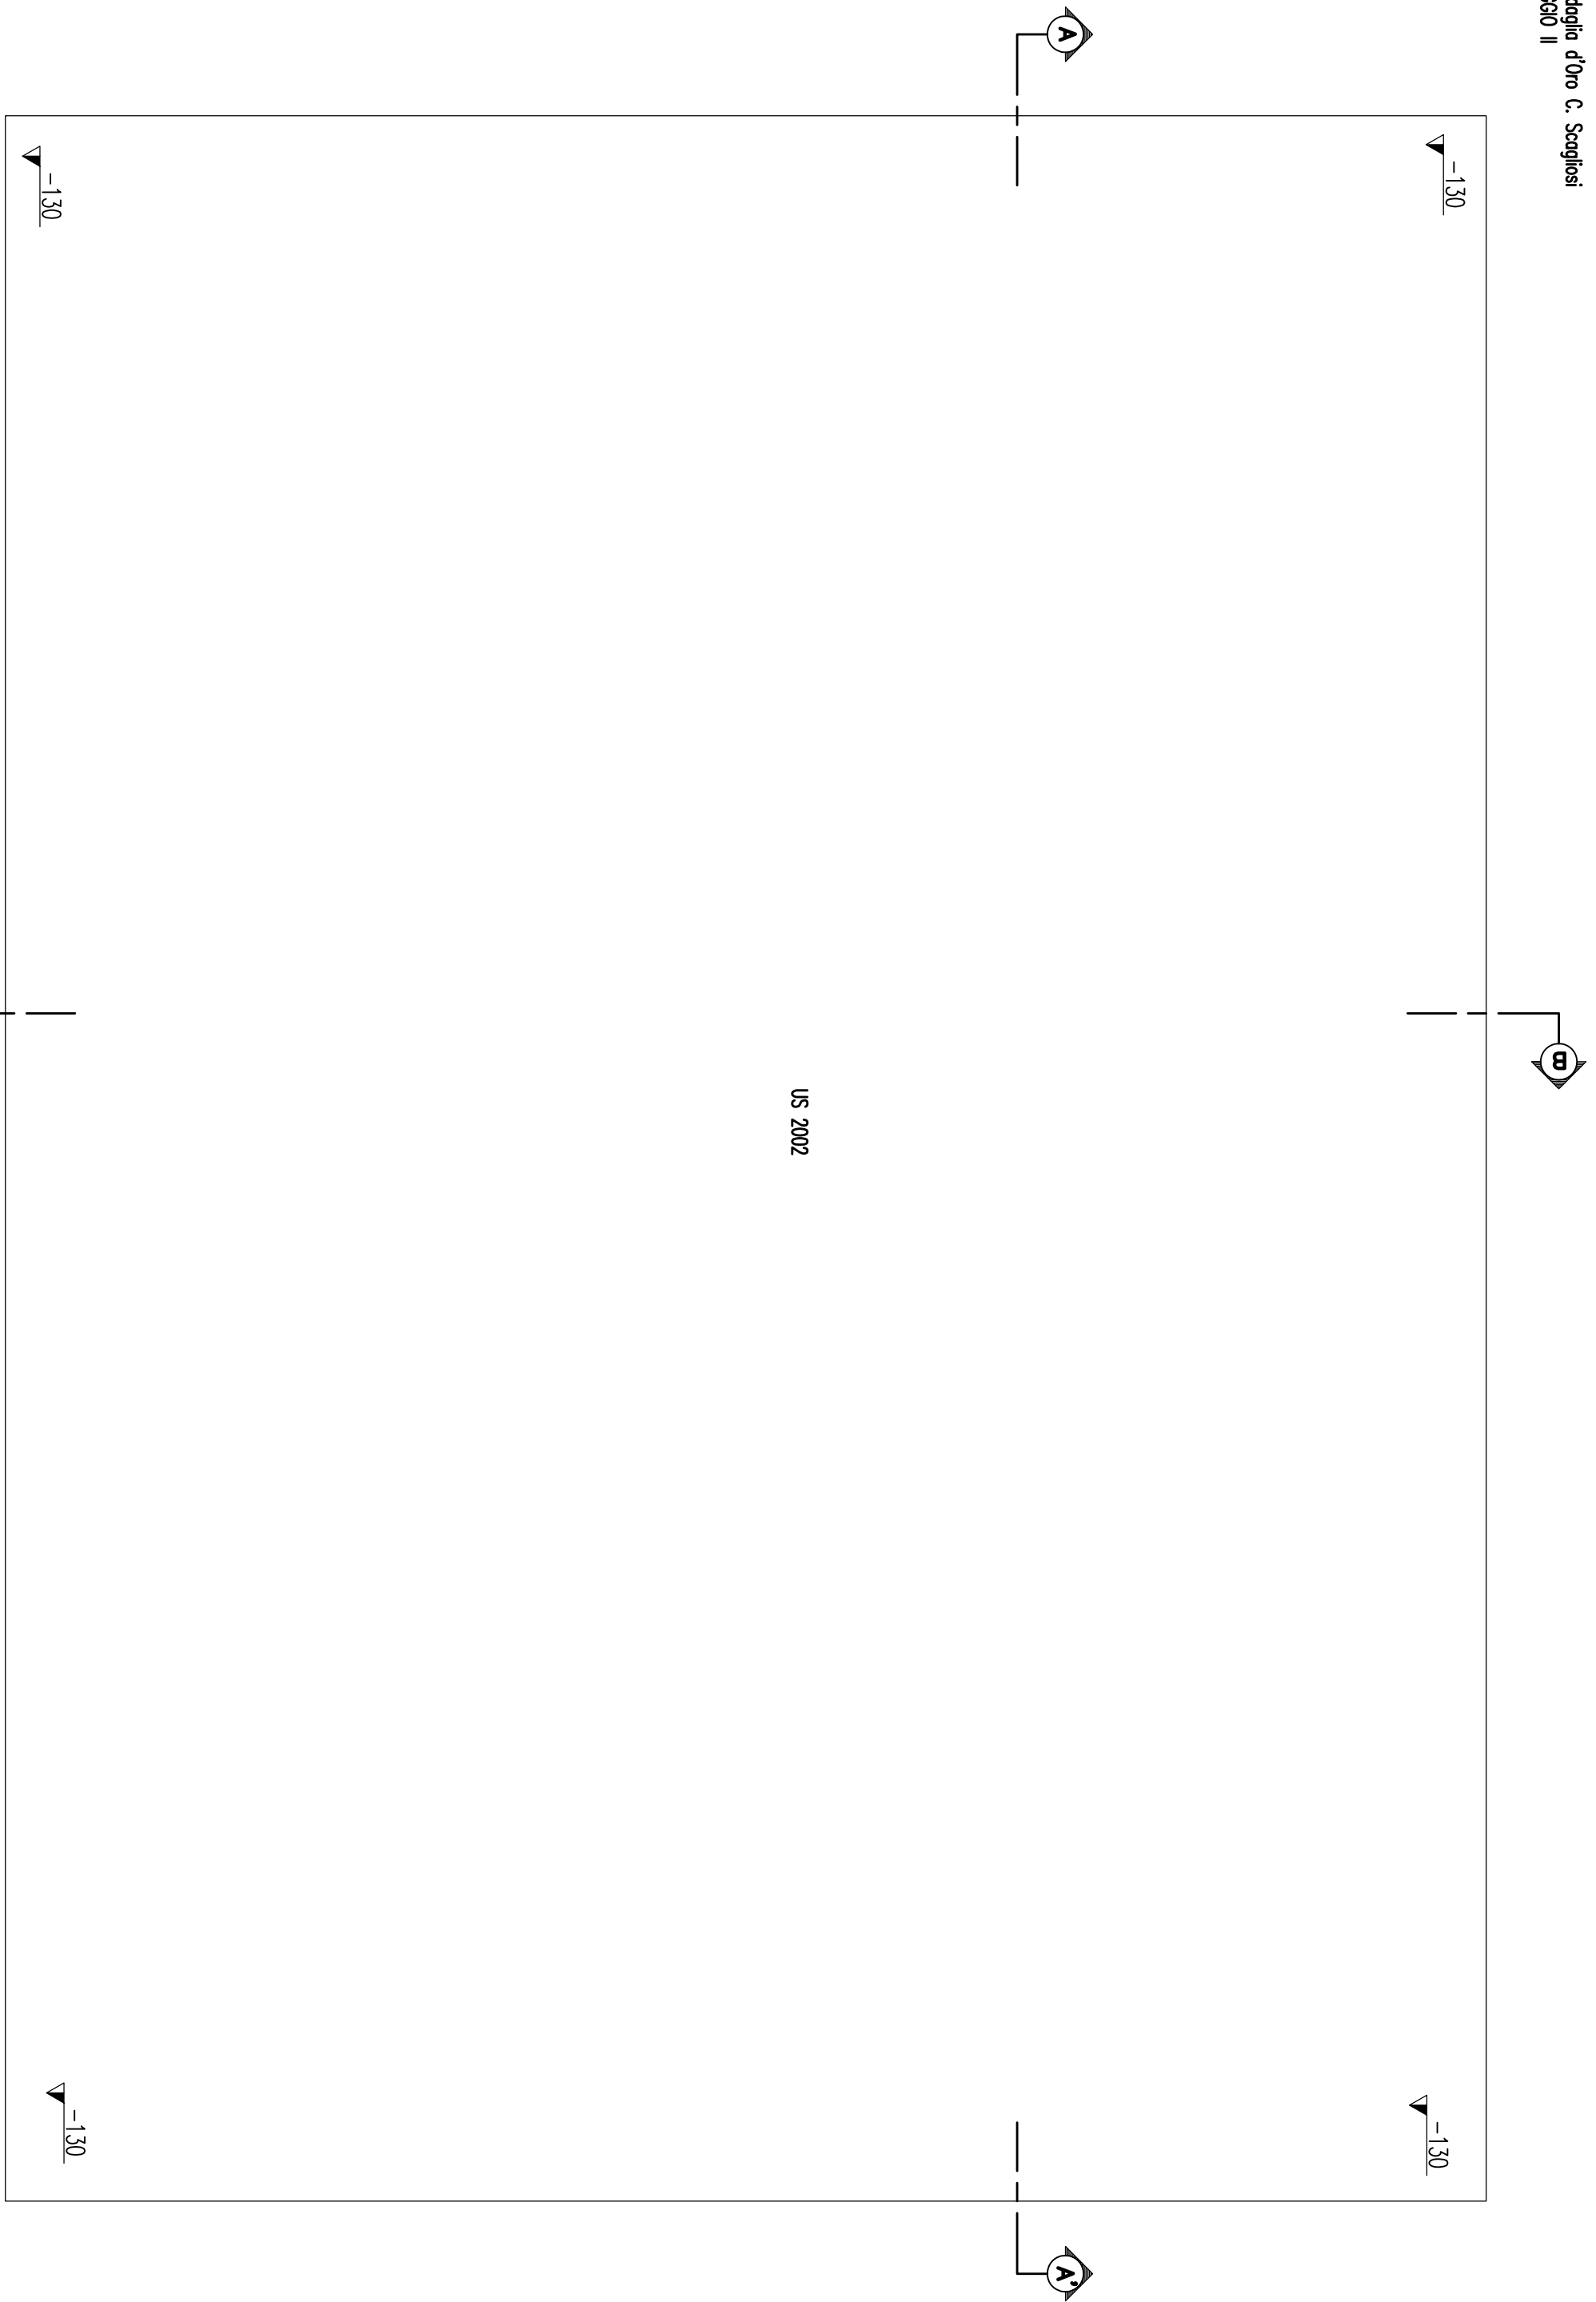


Fig. 10 - 23.11.2010
Viale Europa
Area S1 S3020 I
Pianta
US 2003

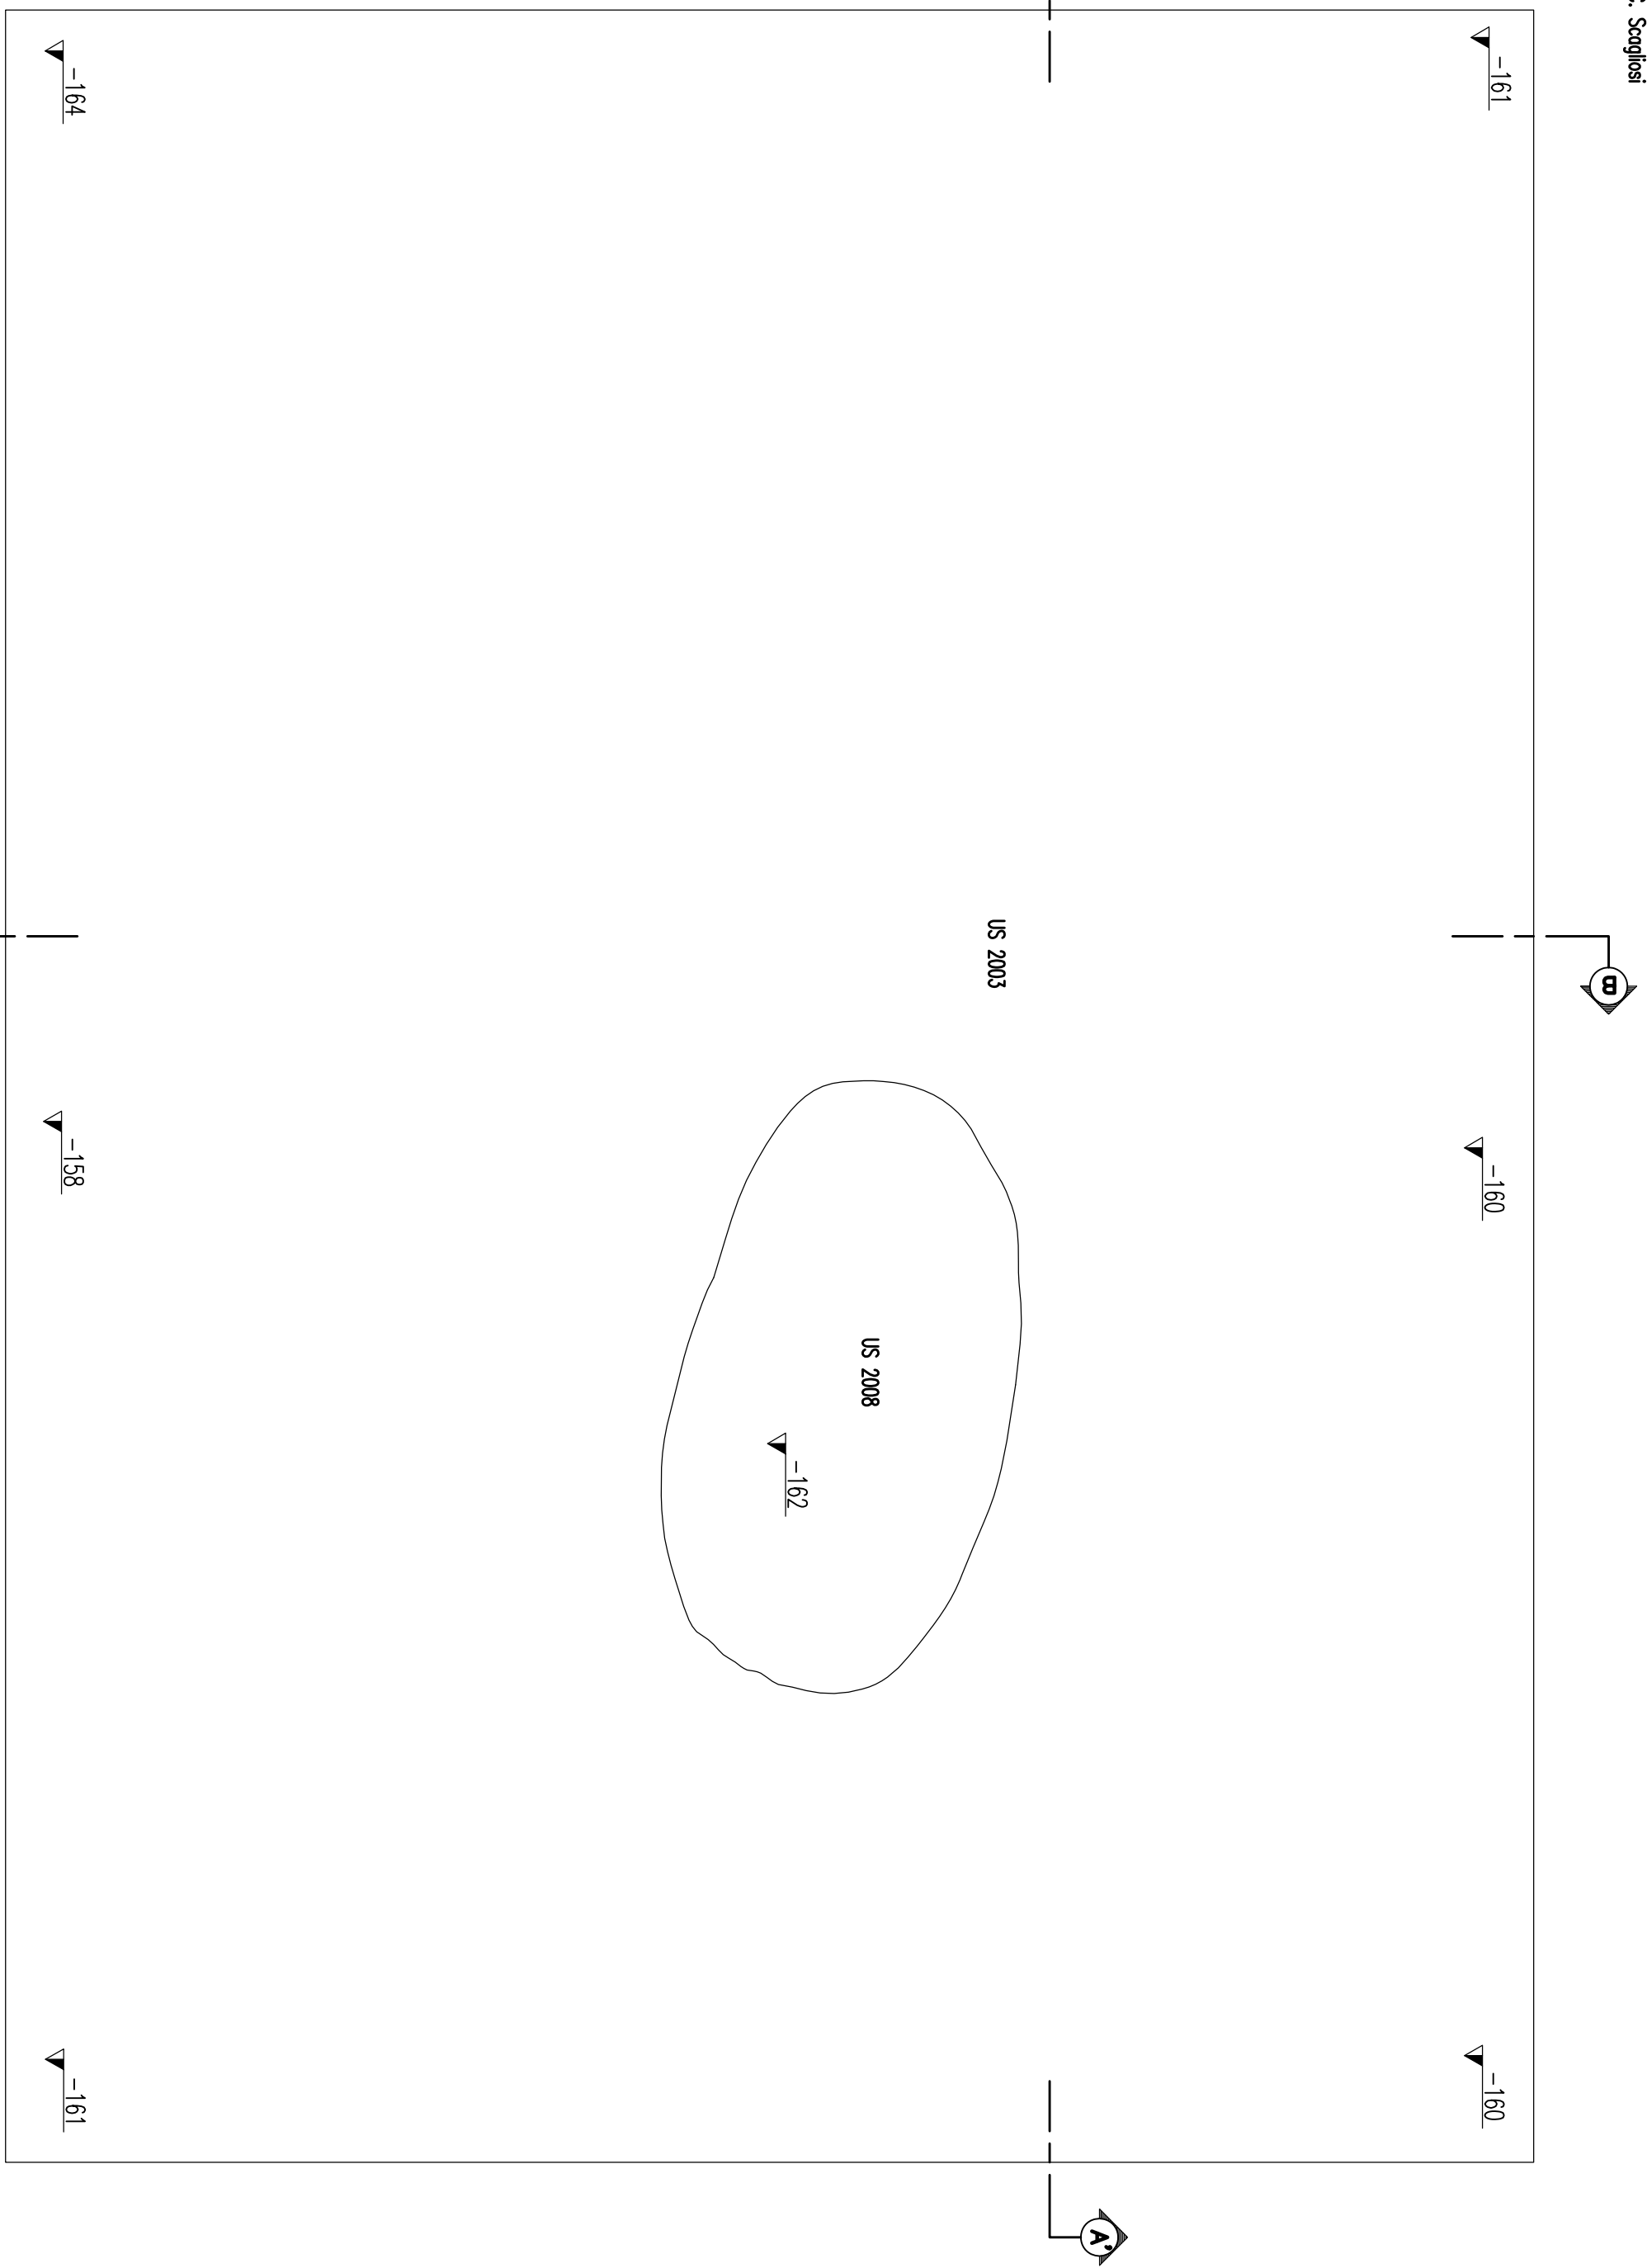


Fig. 11 - 23.11.2010
Viale Europa
Area S1 S3020 I
Pianta
US 2003


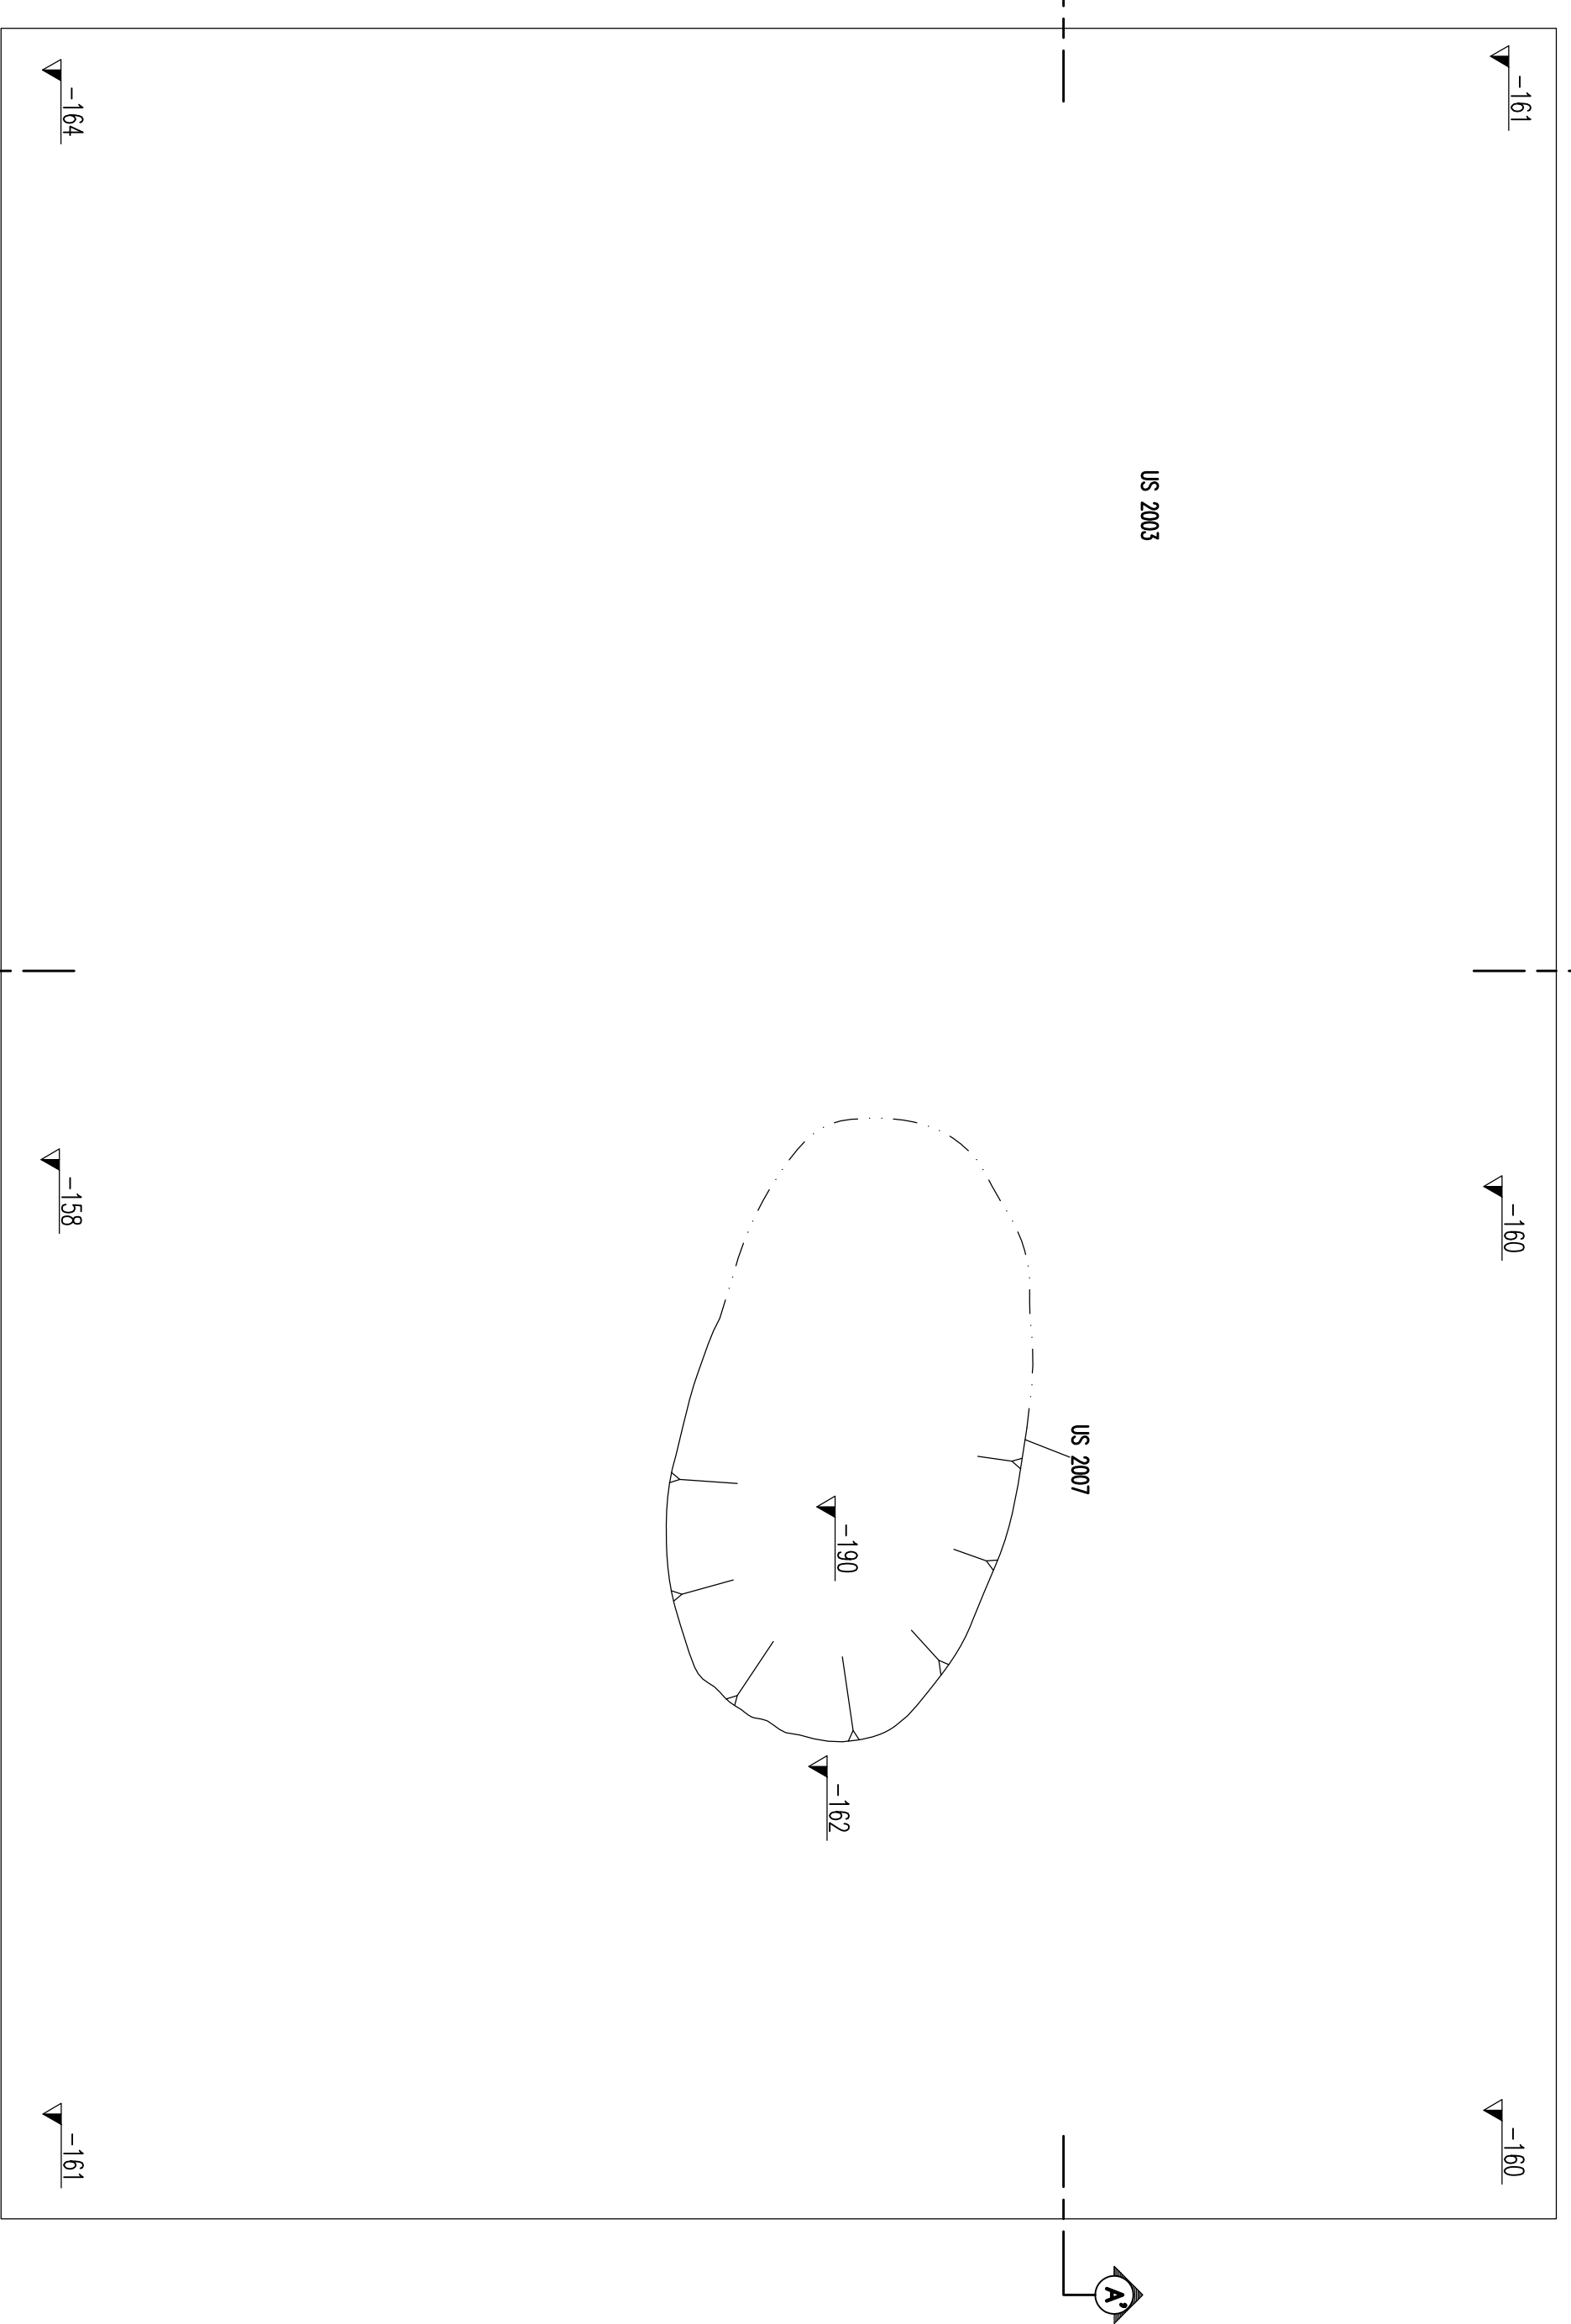


Fig. 11 - 23.11.2010
Viale Europa
Area S1 S3020 I
Pianta
US 2004

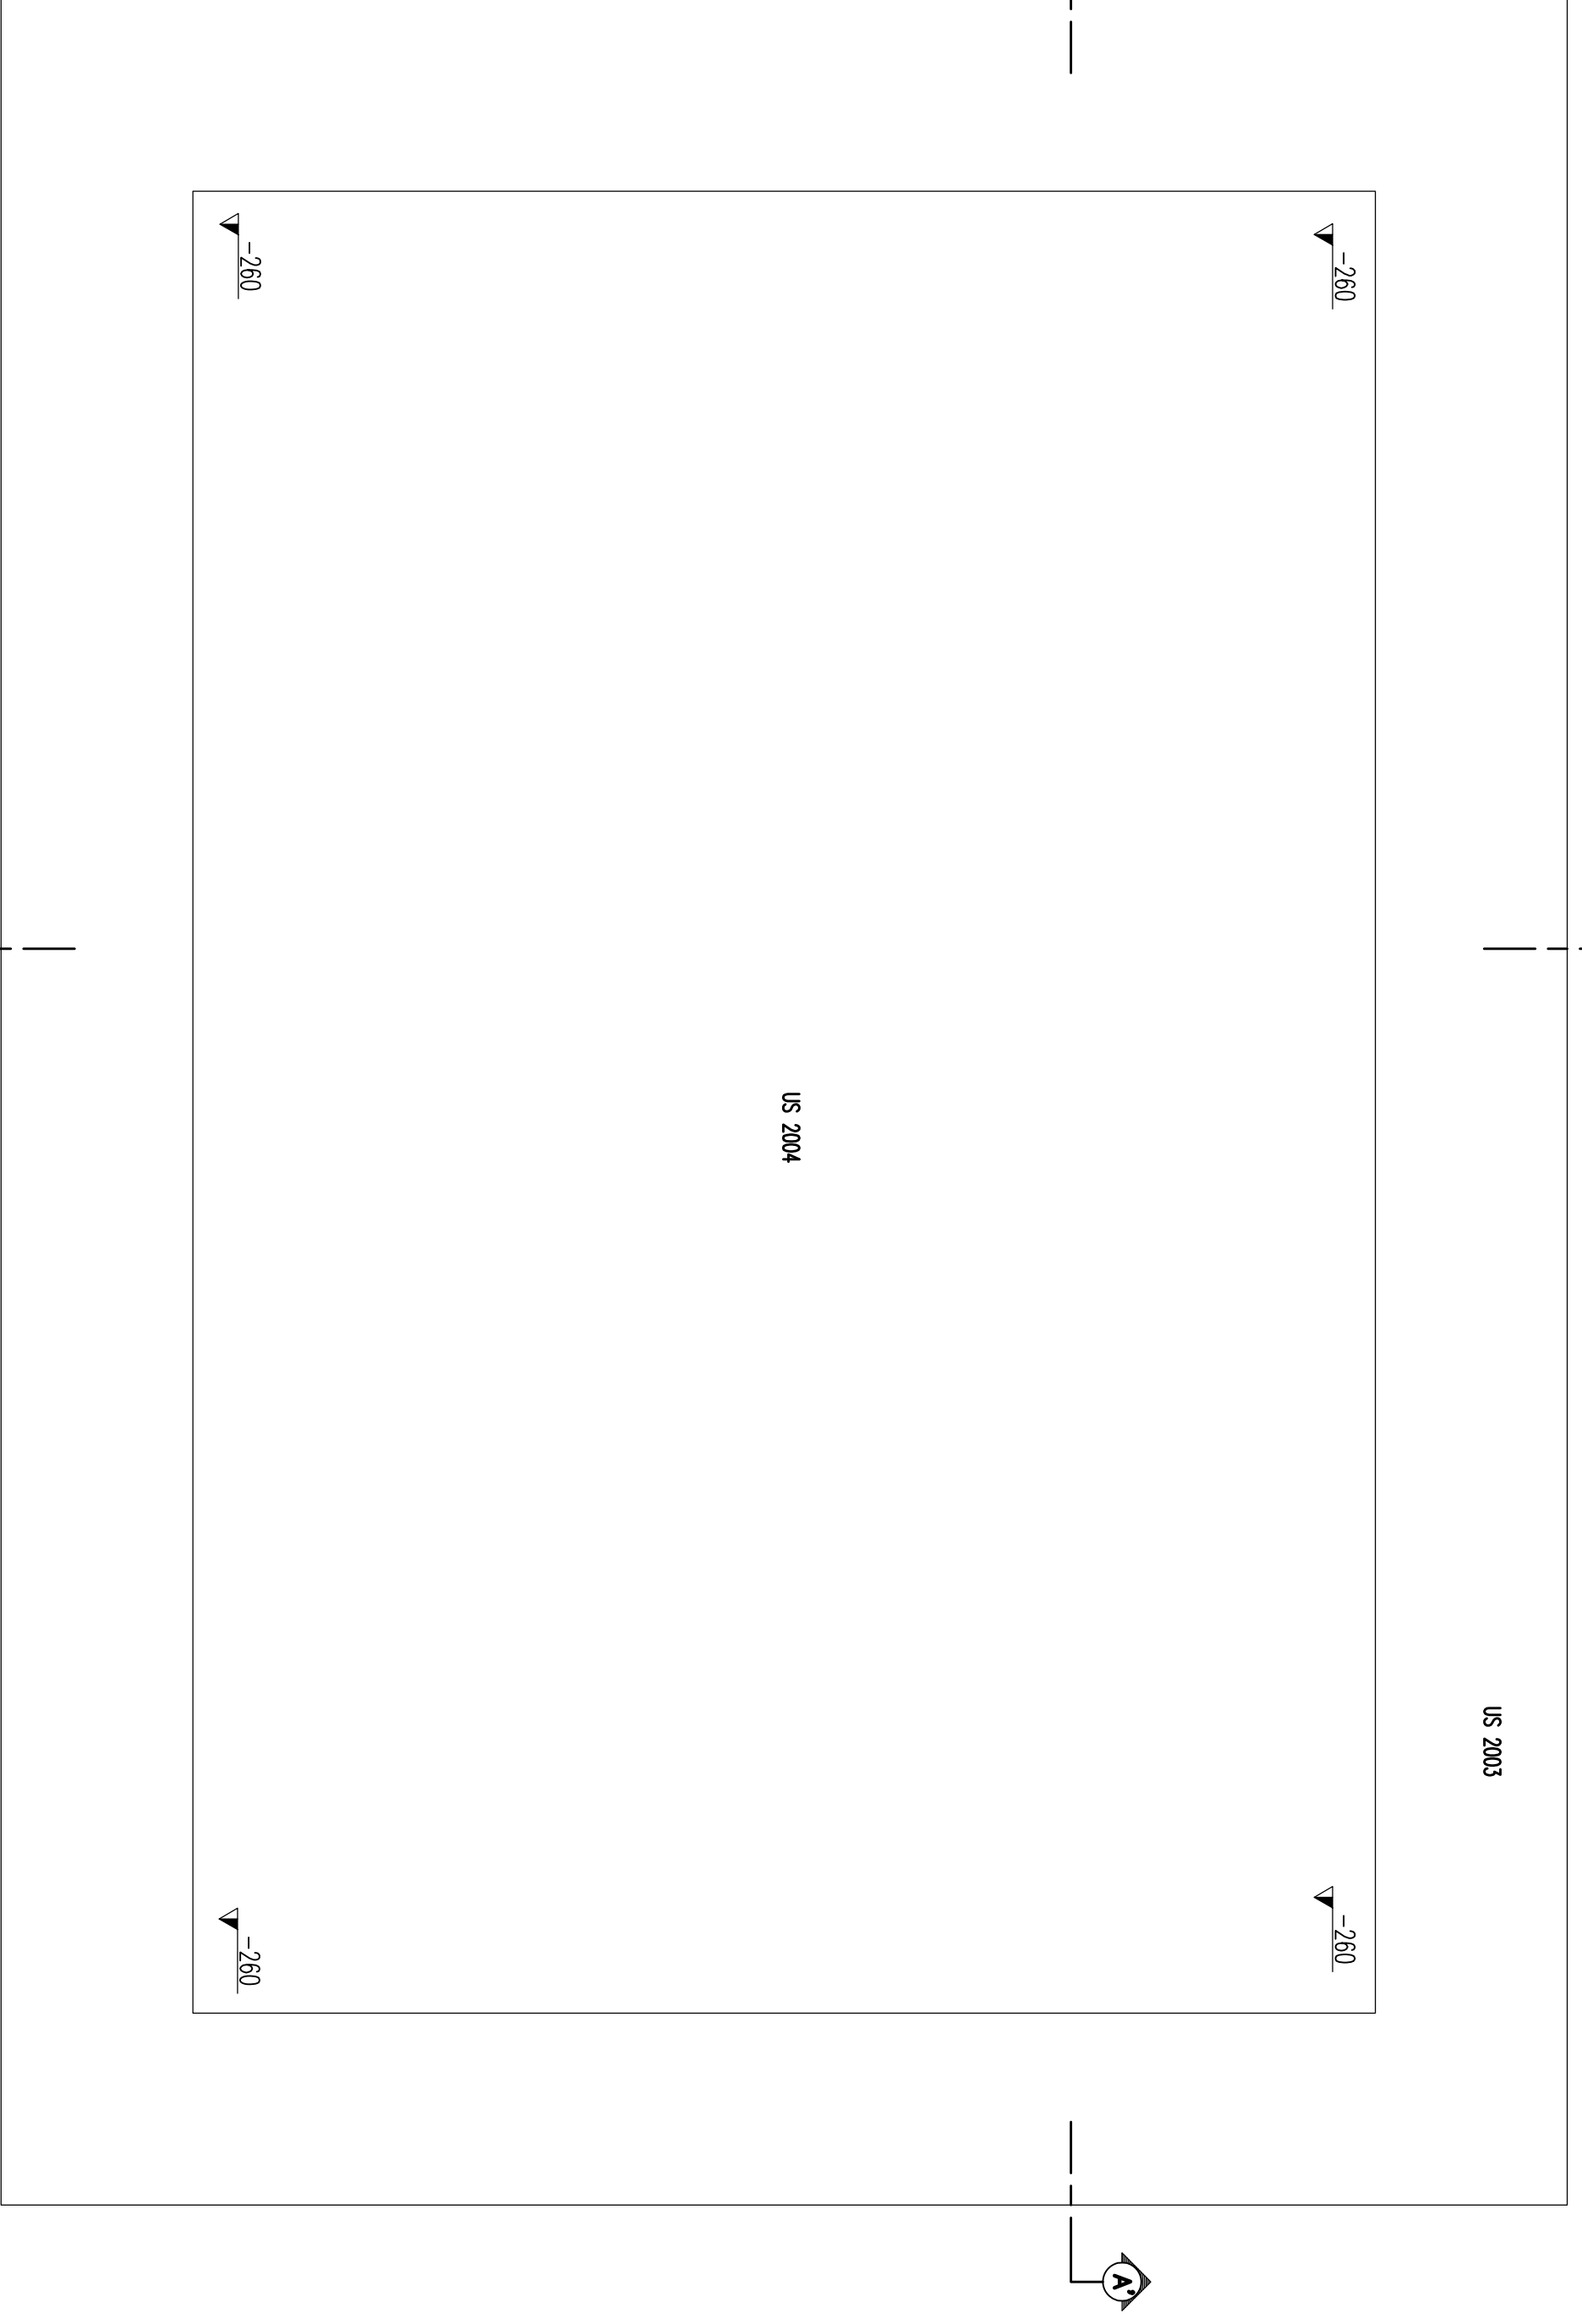

Stretto di Messina

Coordinatore del Progetto

EUROLINK

PONTE SULLO STRETTO DI MESSINA

PROGETTO DEFINITIVO

EUROLINK S.C.P.A.

IMPRESA S.p.A. (Mandatario)
SOCIETA' ITALIANA (Mandatario)
A.C.I. S.C.P.A. - CONSORZIO STABILE (Mandatario)

PROGETTISTI

PROGETTISTA	CONVENIENTE GENERALE	STRETTO DI MESSINA	STRETTO DI MESSINA

COLLEGAMENTI VERSANTE SICILIA [RS0044_F0]

RILEVY ACCERTAMENTI E INDAGINI IN CAMPO - INDAGINI ARCHITETTONICHE
ELEMENTI DI CARATTERE GENERALE
INTERVENTI SUL CAMPO (SCAVI E TRINCEE ESPLORATIVE) - PIANIMETRIA E
SEZIONI DI DETTAGLIO AREA SP-SINGOLO (I(ov)-38-39-40-41)

DATE	DESCRIZIONE	STATO	SCALE
01/10/2011	REDAZIONE PROGETTO DEFINITIVO	1	1:20
02/10/2011	REDAZIONE PROGETTO DEFINITIVO	1	1:20
NUMERO DEL FILE: RS0044_F01000