


STATO ATTUALE

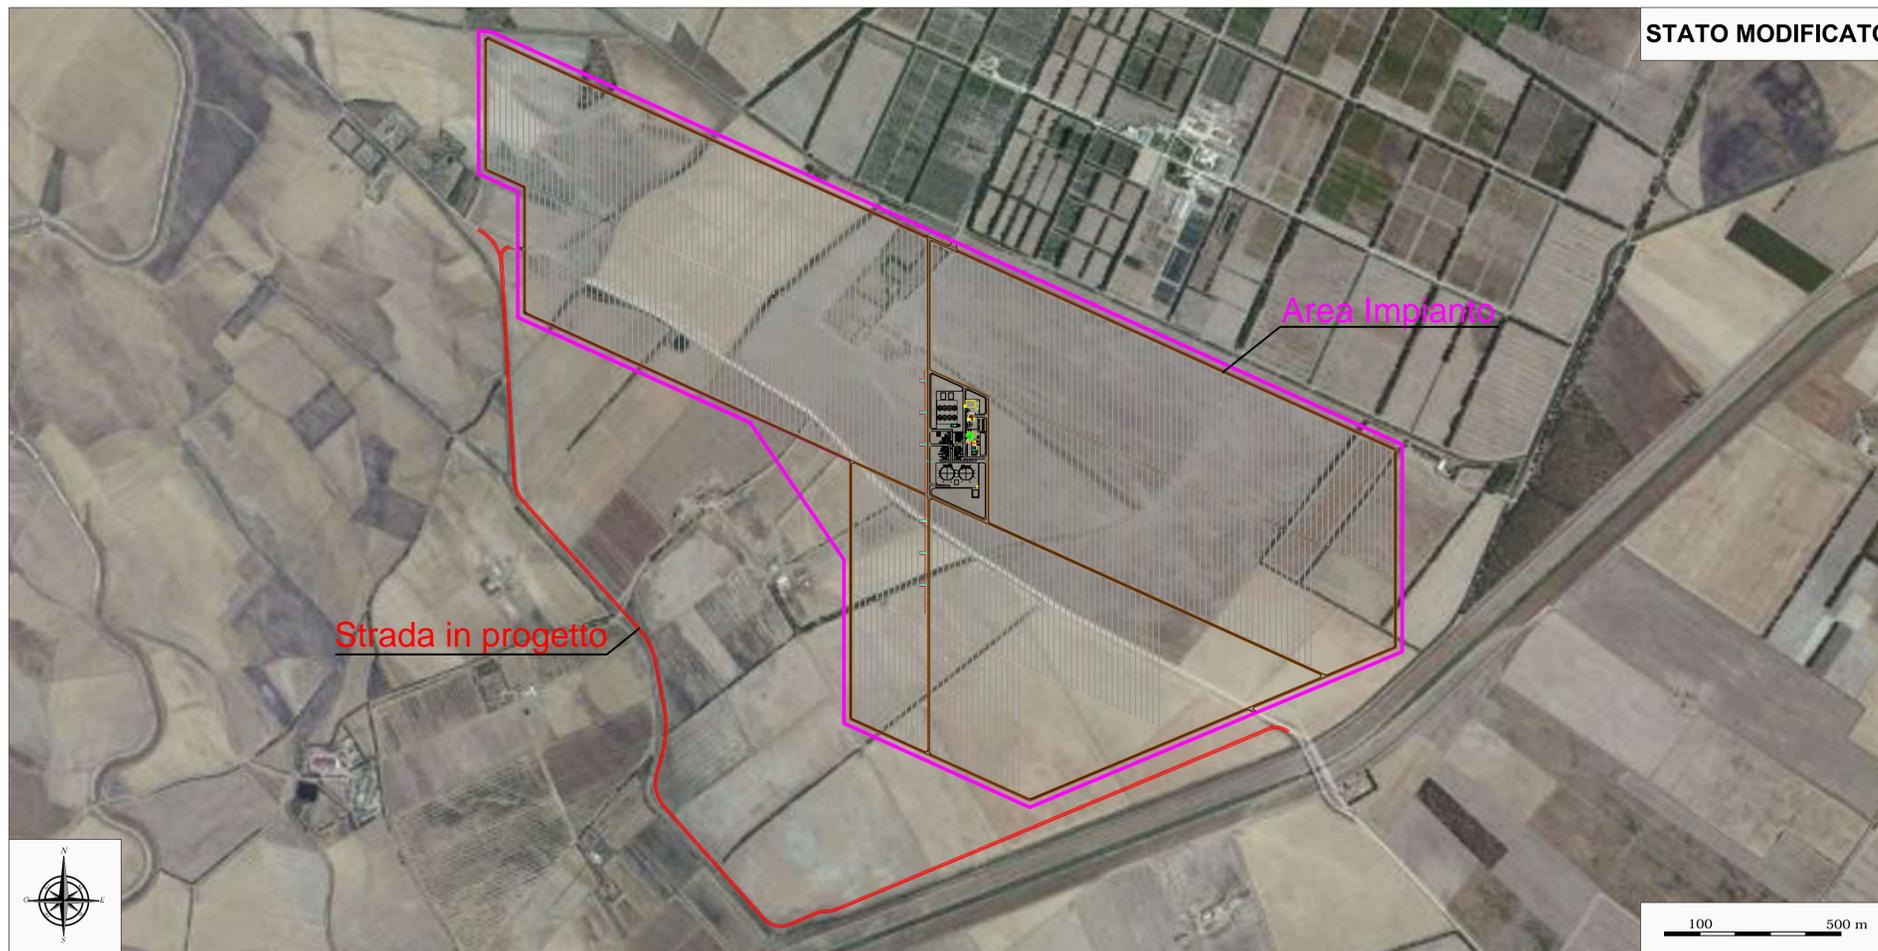

STATO MODIFICATO

Provincia di Cagliari
 Comune di Villasor
 Comune di Decimoputzu

Nome Progetto:
 IMPIANTO SOLARE TERMODINAMICO DELLA
 POTENZA LORDA DI 55 MWe DENOMINATO

"FLUMINI MANNU"

Titolo Documento:
**Proposta di deviazione strada comunale
 Decimoputzu - Villacidro**

Inquadramento intervento su Ortofoto
 Stato Attuale - Stato Modificato

SVILUPPO Energogreen Renewables s.r.l. Via E.Fermi, 19 - 62010 Pollenza (MC)		TIMBRO e FIRMA PROGETTISTA			
COMMITTENTE FLUMINI MANNU LTD. Bow Road, 221 London (UK) Italian Branch: C.so Umberto I, 226 - 08015 Macomer (NU)		CODICE DI RIFERIMENTO TAV.C_02			
0	07.2013	EMISSIONE	D. BOZZI	LMACCARI	C. BUBBOLINI
REV	DATA	DESCRIZIONE	PREP.	CONTR.	APPROVATO
Misure:	in mt	Foglio:	1 di 1	Formato:	A1 (594 x 841)
Scala:	1: 10.000				