


NOTE GENERALI

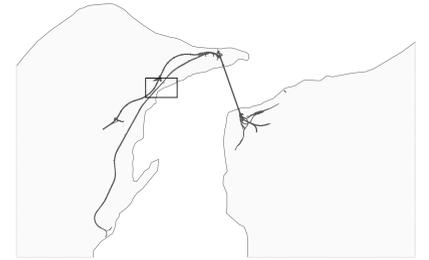

- AREA OCCUPAZIONE DEL CANTIERE
  - AMPLIAMENTO AREA OCCUPAZIONE DEL CANTIERE
- (SIPM-SB2) - MQ. 56.000

LEGENDA INSTALLAZIONI CANTIERE INDUSTRIALE

- 1 Ventilazione
- 2 Gruppo elettrocompressori
- 3 Cabina Elettrica e gruppo elettrogeno
- 4 Serbatoio H2O antincendio con gruppo di pompaggio
- 5 Deposito bombole ossigeno/acetilene
- 6 Deposito olii usati
- 7 Impianto di trattamento acque
- 8 Guardiania
- 9 Lavaggio gomme
- 10 Officina
- 11 Rampa officina
- 12 Distributore carburante
- 13 Magazzino
- 14 Pesa a ponte
- 15 Deposito olii nuovi
- 16 Impianto raffreddamento TBM

N. OSSERVAZIONE	DESCRIZIONE	COMMENTO/AZIONI
12773	L'impianto di raffreddamento TBM non risulta evidenziato	Impianto già indicato in planimetria, rif. n. 16.
12774	L'ingresso e l'uscita dei mezzi dal cantiere avviene su carreggiata ad unico senso di marcia della strada n. 48.	Anticipazione della creazione di rotonda in corrispondenza dell'incrocio tra la strada provinciale e via Fiumara Guardia. Utilizzo della rotonda esistente sulla Strada Provinciale dello Stretto per inversione di marcia dei veicoli in uscita dal cantiere.

**Stretto di Messina**  
Concessionaria per la progettazione, realizzazione e gestione del collegamento stabile tra lo Stretto e il Cardine  
 Organismo di Diritto pubblico  
 (Legge n. 1158 del 17 dicembre 1971, modificata dal D.Lgs. n. 114 del 24 aprile 2000)



**PONTE SULLO STRETTO DI MESSINA**



**PROGETTO DEFINITIVO**

**EUROLINK S.C.p.A.**  
 IMPREGILO S.p.A. (Mandataria)  
 SOCIETA' ITALIANA PER CONDOTTE D'ACQUA S.p.A. (Mandatario)  
 COOPERATIVA MURATORI E CEMENTISTI - C.M.C. di Ravenna Soc. Coop. a.r.l. (Mandatario)  
 SACVY S.A.U. (Mandatario)  
 ISHIKAWAJIMA - HARIMA HEAVY INDUSTRIES CO. Ltd. (Mandatario)  
 A.C.I. S.C.P.A. - CONSORZIO STABILE (Mandatario)

IL PROGETTISTA  Dott. Ing. E. Paggi Ordine Ingegneri Milano n° 15408	IL CONTRAENTE GENERALE Project Manager (Ing. P.P. Marchesetti)	STRETTO DI MESSINA Direttore Generale e RUP Validazione (Ing. G. Fimmgelli)	STRETTO DI MESSINA Amministratore Delegato (Dott. P. Ciucci)
---	--	--	--

**COLLEGAMENTI VERSANTE SICILIA** **CZ0367\_F0**  
 CANTIERI  
 OPERATIVI - LOGISTICI  
 CANTIERI LOGISTICI - CO.60. - POSTO DI MANUTENZIONE  
 SIPM - PLANIMETRIA GENERALE

REV.	DATA	DESCRIZIONE	REDAITTO	VERIFICATO	APPROVATO
FO	20-06-2011	EMISSIONE FINALE	LAMURA	FARINA	PAGANI

SCALA: 1:750  
 CODICE: C G O I O O P P Z D S C Z C 3 C O 6 O O O O O 2 F O  
 NOME DEL FILE: CZ0367\_F0.dwg