


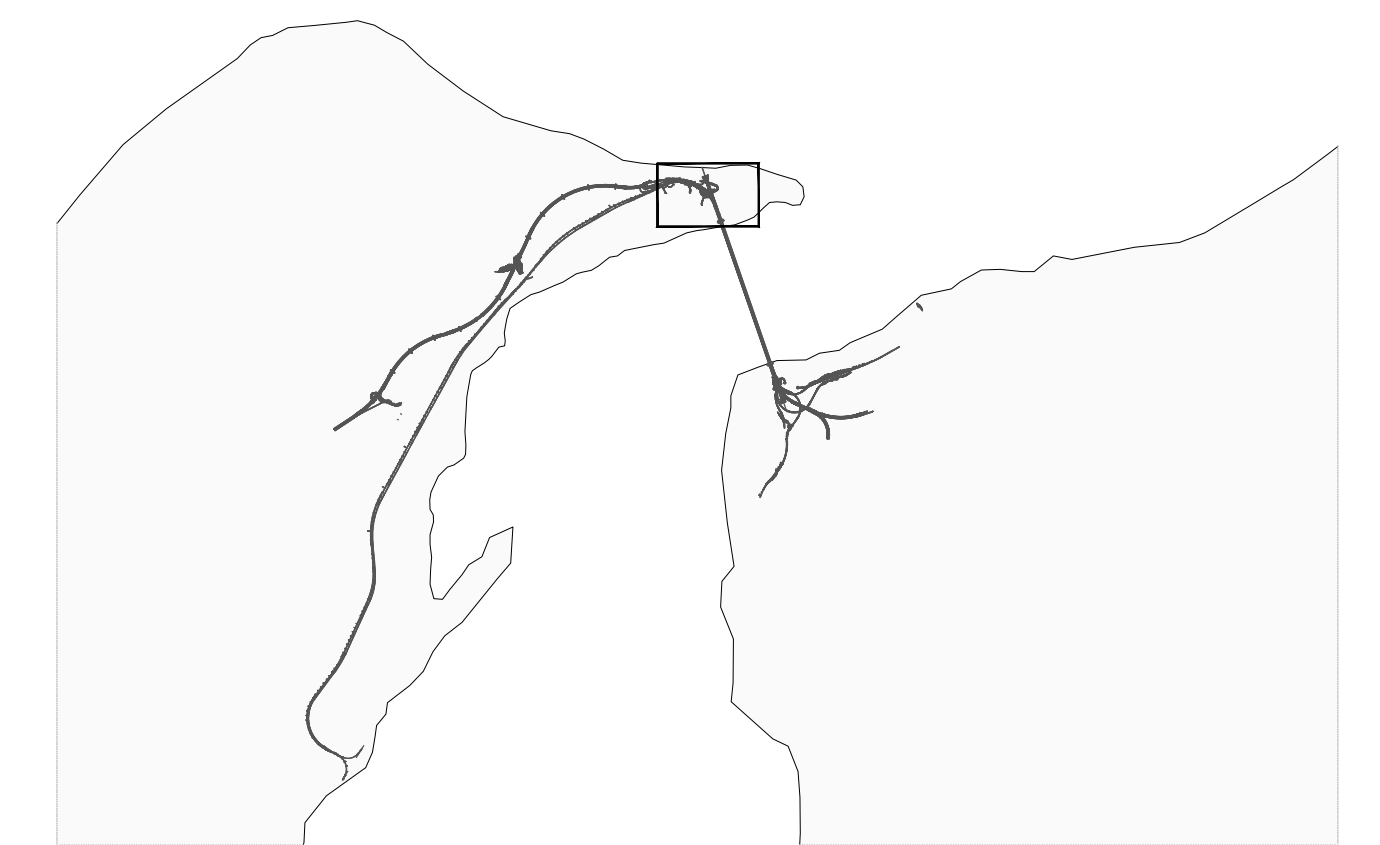

NOTE GENERALI



LEGENDA PREFABBRICATI

- 1 Mensa
- 2 Magazzino manutenzione campo
- 3 Guardiano
- 4 Club e formazione professionale
- 5 Cabina Elettrica e gruppo elettrogeno
- 6 Dormitori 40 POSTI
- 7a Uffici a due piani ELK (aggiunti)
- 7b Uffici a due piani A.S., C.d.F. e D.I.A. (modificati)
- 8 Infermeria
- 9 Parcheggio
- 10 Lavanderia
- 11 Raccolta differenziata rifiuti
- 12 Serbatoio acqua potabilizzata (400 mc)

LEGENDA SISTEMAZIONI ESTERNE

- PAVIMENTAZIONE VALETTI PEDONALI (Tot mq 2216)
  - SISTEMAZIONE A VERDE (Tot mq 7662,00)
  - PAVIMENTAZIONE IN CONGLOMERATO BITUMINOSO (STRADE E PARCHEGGIO) (Tot mq 6554,00)
- AREA OCCUPATA DAL CANTIERE: tot mq 22150

TABELLA MATERIALI

- SCAVI**  
-Scavo spessore minimo di 30 cm con accantonamento provvisorio e rialtatura dei piani di posa.
- RILEVATO**  
-Materiale di risulta degli scavi, spianato e compattato con rulli vibranti fino ad ottenere una densità non inferiore al 95% del Proctor Standard.  
-Lo spessore finito degli strati compattati sarà di 30 cm per i materiali fini e di 50 - 60 cm per quelli grossolani.
- INERBIMENTO**  
-Inerbimento, prevo messa in opera di 40 cm di terreno vegetale, mediante semina di un miscuglio di semi, al 60% di graminacee ed al 40% di leguminose.

TRACCIMENTO CAMPO

VERTICE	COORDINATE

N. OSSERVAZIONE	DESCRIZIONE	COMMENTO/AZIONI
12748	Inserire riferimenti della nuova vicinà di accesso o richiamare gli elaborati degli itinerari di cantiere. Non esiste nessun riferimento alla specifica contrattuale COCE01 01 rev.1 "regolati di cantiere" e aggiunta di un nuovo edificio (rif. coordinamento e logistica per il Cantierista".	Inserimento riferimento piste di cantiere (V-SN1A e P-SN1). Ampliamento degli spazi adibiti o uffici con sostituzione degli edifici ad un piano con edifici a due piani e aggiunta di un nuovo edificio (rif. n. 7 e 7a).

**Stretto di Messina**  
Concessionario per la progettazione, redazione e gestione del collegamento stabile tra lo Stretto e il Cantierista  
 Organismo di Diritto pubblico  
 (Legge n° 1158 del 02 dicembre 1971, modificata dal D.Lgs. n° 114 del 24 aprile 2000)

**PONTE SULLO STRETTO DI MESSINA**

**PROGETTO DEFINITIVO**

**EUROLINK S.C.p.A.**  
 IMPREGILO S.p.A. (Mandataria)  
 SOCIETA' ITALIANA PER CONDOTTE D'ACQUA S.p.A. (Mandatario)  
 COOPERATIVA MURATORI E CEMENTISTI - C.M.C. di Ravenna Soc. Coop. a.r.l. (Mandatario)  
 SACVYR S.A.U. (Mandatario)  
 ISHIKAWAJIMA - HARIMA HEAVY INDUSTRIES CO. Ltd. (Mandatario)  
 A.C.I. S.C.P.A. - CONSORZIO STABILE (Mandatario)

<b>IL PROGETTISTA</b> Dott. Ing. M. Luciani Ordine Ingegneri Roma n° 10435	<b>IL CONTRAENTE GENERALE</b> Project Manager (Ing. P.P. Marcheselli)	<b>STRETTO DI MESSINA</b> Direttore Generale e RUP Validazione (Ing. G. Fimmemmighi)	<b>STRETTO DI MESSINA</b> Amministratore Delegato (Dott. P. Gucci)
---	---	---	--

**COLLEGAMENTI VERSANTE SICILIA** CZ0414\_F0

CANTIERI  
 OPERATIVI - LOGISTICI  
 CANTIERI LOGISTICI - CB.50. - Ganzirri  
 SB1 - Planimetria di progetto

REV.	DATA	DESCRIZIONE	REDAITTO	VERIFICATO	APPROVATO
	20-06-2011	EMISSIONE FINALE	LAMURA	FARINA	PAGANI