


**NOTE GENERALI**

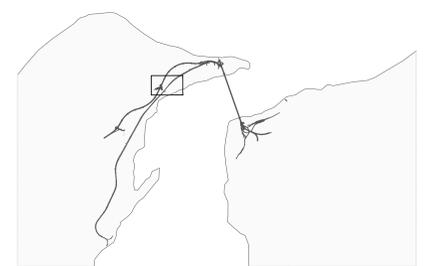

**LEGENDA PREFABBRICATI**

- 1 Uffici a due piani A.S. G.d.F. e D.I.A. (modificati)
- 1A Uffici a due piani ELK (aggiunti)
- 2 Mensa
- 3 Dormitorio 40 posti
- 4 Club e formazione professionale
- 5 Infermeria + camera iperbarica
- 6 Magazzino manutenzione campo
- 7 Lavanderia
- 8 Guarderia
- 9 Cabina Elettrica e gruppo elettrogeno
- 10 Parcheggio
- 11 Raccolta differenziata rifiuti

**LEGENDA SISTEMAZIONI ESTERNE**

- PAVIMENTAZIONE (VALETTI PEDONALI) (Tot mq 1431.36)
  - SISTEMAZIONE A VERDE (Tot mq 5514.60)
  - PAVIMENTAZIONE IN CONCRETO BITUMINOSO (STRADE E PARCHEGGI) (Tot mq 3808.72)
- AREA OCCUPATA DAL CANTIERE: tot mq 15724

**TABELLA MATERIALI**

- SCAVI**  
-Scavo spessore minimo di 30 cm con accantonamento provvisorio e rifilatura dei piani di posa.
- RILEVATO**  
-Materiale di risulta degli scavi, spianati e compattati con rulli vibranti fino ad ottenere una densità non inferiore al 95% del Proctor Standard.  
-Lo spessore finito degli strati compattati sarà di 30 cm per i materiali fini e di 50 - 60 cm per quelli grossolani.
- INERIMENTO**  
-Inerimento, previa messa in opera di 40 cm di terreno vegetale, mediante semina di un miscuglio di leguminose.

**TRACCIAMENTO CAMPO**

| VERTICE | COORDINATE |
|---------|------------|
| V1      | 19717.6204 |
| V2      | 53378.8702 |

| N. OSSERVAZIONE | DESCRIZIONE  | COMMENTO/AZIONI  |
|-----------------|--|--|
| 12749           | Inserire riferimenti della nuova vicinà di accesso o richiamare gli elaborati degli itinerari di cantiere.<br>Non esiste nessun riferimento alla specifica contrattuale COCCO1 01 rev.1 "Regolati di coordinamento e logistica per il Cantiere". | Inserimento riferimento vicinà (V-SE1) Ampliamento degli spazi odibiti o uffici con sostituzione degli edifici ad un piano con edifici a due piani e aggiunto di un nuovo edificio (rif. n. 1 e 1A). |

**Stretto di Messina**  
Concessionaria per la progettazione, realizzazione e gestione del collegamento stabile tra lo Stretto e il Cantiere  
 Organismo di diritto pubblico  
 (Legge n° 1158 del 17 dicembre 1971, modificata dal D.Lgs. n° 114 del 24 aprile 2000)

**PONTE SULLO STRETTO DI MESSINA**  
**PROGETTO DEFINITIVO**

**EUROLINK S.C.p.A.**  
 IMPREGILO S.p.A. (Mandataria)  
 SOCIETÀ ITALIANA PER CONDOTTE D'ACQUA S.p.A. (Mandante)  
 COOPERATIVA MURATORI E CEMENTISTI - C.M.C. di Ravenna Soc. Coop. a.r.l. (Mandante)  
 SACVYR S.A.U. (Mandante)  
 ISHIKAWAJIMA - HARIMA HEAVY INDUSTRIES CO. Ltd. (Mandante)  
 A.C.I. S.C.P.A. - CONSORZIO STABILE (Mandante)

|  |   |   |  |
|--|---|---|--|
| <b>IL PROGETTISTA</b><br>Dott. Ing. M. Lascio<br>Ordine Ingegneri Roma<br>n° 10435 | <b>IL CONTRAENTE GENERALE</b><br>Project Manager<br>(Ing. P.P. Marcheselli) | <b>STRETTO DI MESSINA</b><br>Direttore Generale e<br>RUP Validazione<br>(Ing. G. Timmenhelli) | <b>STRETTO DI MESSINA</b><br>Amministratore Delegato<br>(Dott. P. Cucco) |
|--|---|---|--|

**COLLEGAMENTI VERSANTE SICILIA** **CZ0423\_F0**  
 CANTIERI  
 OPERATIVI - LOGISTICI  
 CANTIERI LOGISTICI - CB.51. - Magnolia  
 SB2 - Planimetria di progetto

|      |            |                  |         |            |           |       |
|------|------------|------------------|---------|------------|-----------|-------|
| REV. | DATA       | DESCRIZIONE      | REDATTO | VERIFICATO | APPROVATO | SCALA |
| FO   | 20-06-2011 | EMISSIONE FINALE | LAMURIA | FARINA     | PAGANI    | 1:500 |